
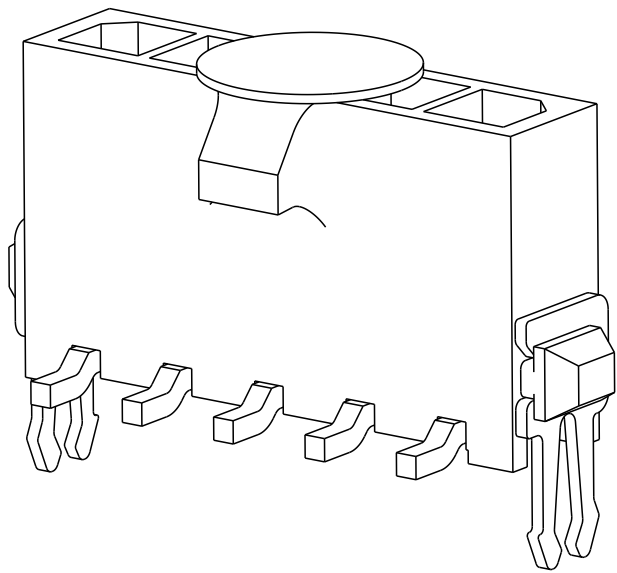


REVISIONS					
P	LTR	DESCRIPTION	DATE	DWN	APVD
	CI	REVISED PER ECR-16-011506	23JUN2017	NK	CX

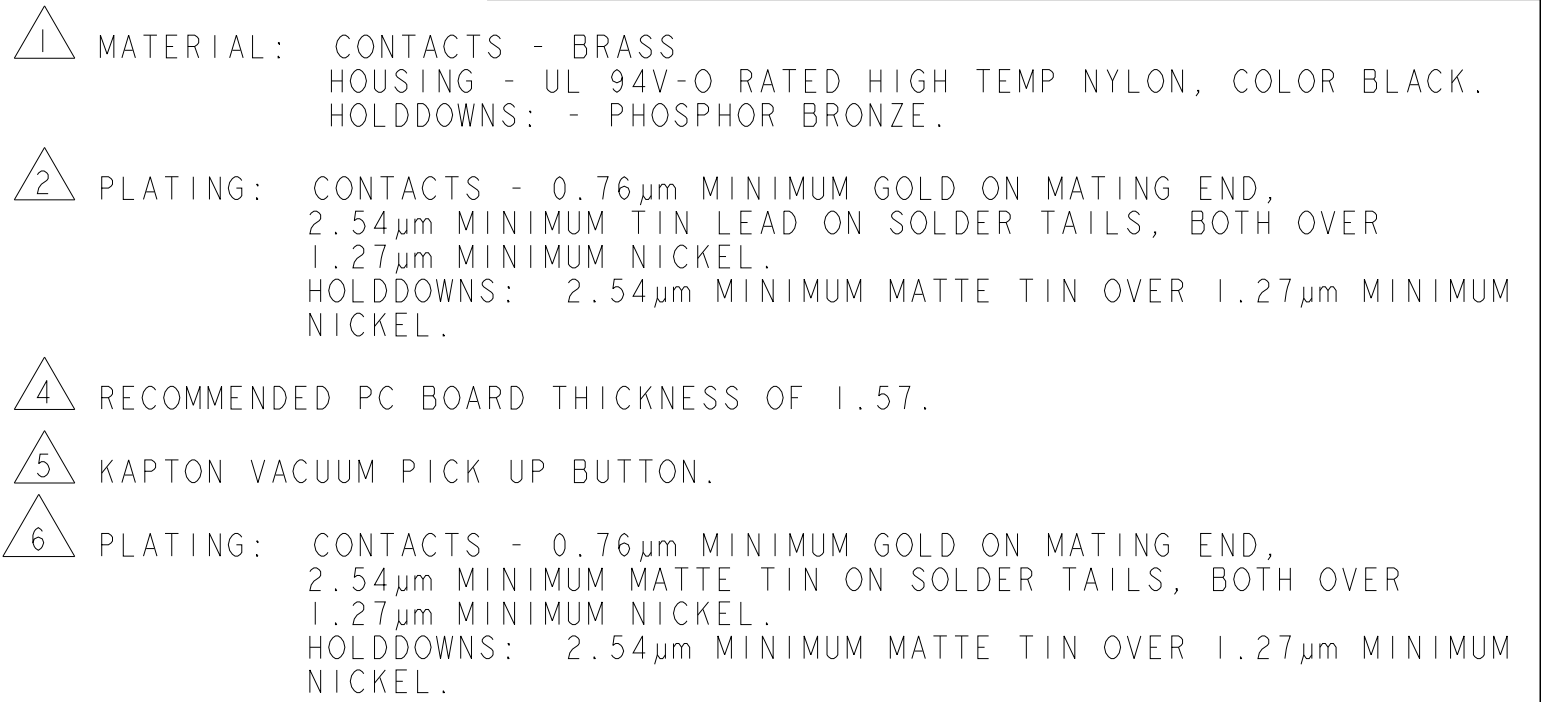

	33.00	37.43	40.00	12	3-1445095-2
	30.00	34.43	37.00	11	3-1445095-1
	27.00	31.43	34.00	10	3-1445095-0
	24.00	28.43	31.00	9	2-1445095-9
	21.00	25.43	28.00	8	2-1445095-8
	18.00	22.43	25.00	7	2-1445095-7
	15.00	19.43	22.00	6	2-1445095-6
	12.00	16.43	19.00	5	2-1445095-5
	9.00	13.43	16.00	4	2-1445095-4
	6.00	10.43	13.00	3	2-1445095-3
	3.00	7.43	10.00	2	2-1445095-2

SUPERSEDED BY 3-1445095-2	$\triangle_2$	33.00	37.43	40.00	12	~~+1445095-2~~
SUPERSEDED BY 3-1445095-1	$\triangle_2$	30.00	34.43	37.00	11	~~+1445095-1~~
SUPERSEDED BY 3-1445095-0	$\triangle_2$	27.00	31.43	34.00	10	~~+1445095-0~~
SUPERSEDED BY 2-1445095-9	$\triangle_2$	24.00	28.43	31.00	9	~~+445095-9~~
SUPERSEDED BY 2-1445095-8	$\triangle_2$	21.00	25.43	28.00	8	~~+445095-8~~
SUPERSEDED BY 2-1445095-7	$\triangle_2$	18.00	22.43	25.00	7	~~+445095-7~~
SUPERSEDED BY 2-1445095-6	$\triangle_2$	15.00	19.43	22.00	6	~~+445095-6~~
SUPERSEDED BY 2-1445095-5	$\triangle_2$	12.00	16.43	19.00	5	~~+445095-5~~
SUPERSEDED BY 2-1445095-4	$\triangle_2$	9.00	13.43	16.00	4	~~+445095-4~~
SUPERSEDED BY 2-1445095-3	$\triangle_2$	6.00	10.43	13.00	3	~~+445095-3~~
SUPERSEDED BY 2-1445095-2	$\triangle_2$	3.00	7.43	10.00	2	~~+445095-2~~

FINISH	DIM Z	DIM V	DIM W	NO. OF POSN	PART NUMBER
--------	-------	-------	-------	----------------	-------------



THIS DRAWING IS A CONTROLLED DOCUMENT.		DWN 090CT2000 CHK J. ROOT 20-FEB-2001 K. WHITAKER APVD 20-FEB-2001 C. JONES		 TE Connectivity	
DIMENSIONS: mm		TOLERANCES UNLESS OTHERWISE SPECIFIED: 0 PLC ±. 1 PLC ±. 2 PLC ±0.13 3 PLC ±. 4 PLC ±. ANGLES ±. FINISH		NAME VERTICAL SURF MOUNT HEADER ASSY, 30 MIC GOLD CONTACTS, THRU HOLE HOLDDOWNS, SGL ROW, MICRO MATE-N-LOK™	
		PRODUCT SPEC - APPLICATION SPEC -		SIZE A2	
MATERIAL 		WEIGHT -		CAGE CODE 00779	
SEE TABLE		DRAWING NO C-1445095		RESTRICTED TO -	
CUSTOMER DRAWING				SCALE 5:1 SHEET 1 OF 1 REV C	



Компания «ЭлектроПласт» предлагает заключение долгосрочных отношений при поставках импортных электронных компонентов на взаимовыгодных условиях!

Наши преимущества:

- Оперативные поставки широкого спектра электронных компонентов отечественного и импортного производства напрямую от производителей и с крупнейших мировых складов;
- Поставка более 17-ти миллионов наименований электронных компонентов;
- Поставка сложных, дефицитных, либо снятых с производства позиций;
- Оперативные сроки поставки под заказ (от 5 рабочих дней);
- Экспресс доставка в любую точку России;
- Техническая поддержка проекта, помощь в подборе аналогов, поставка прототипов;
- Система менеджмента качества сертифицирована по Международному стандарту ISO 9001;
- Лицензия ФСБ на осуществление работ с использованием сведений, составляющих государственную тайну;
- Поставка специализированных компонентов (Xilinx, Altera, Analog Devices, Intersil, Interpoint, Microsemi, Aeroflex, Peregrine, Syfer, Eurofarad, Texas Instrument, Miteq, Cobham, E2V, MA-COM, Hittite, Mini-Circuits, General Dynamics и др.);

Помимо этого, одним из направлений компании «ЭлектроПласт» является направление «Источники питания». Мы предлагаем Вам помощь Конструкторского отдела:

- Подбор оптимального решения, техническое обоснование при выборе компонента;
- Подбор аналогов;
- Консультации по применению компонента;
- Поставка образцов и прототипов;
- Техническая поддержка проекта;
- Защита от снятия компонента с производства.



Как с нами связаться

Телефон: 8 (812) 309 58 32 (многоканальный)

Факс: 8 (812) 320-02-42

Электронная почта: org@eplast1.ru

Адрес: 198099, г. Санкт-Петербург, ул. Калинина, дом 2, корпус 4, литера А.