



LOC	DIST	REVISIONS					
		P	LTR	DESCRIPTION	DATE	BY	APPROV
A1	-	A		ECR-07-008879	16APR2007	AL	HR
		A1		ECN-E-07-016415	12JUL2007	AL	HR
		A2		ECN-E-07-023821	08OCT2007	AL	HR
		A3		PCN -E-08-026267	17DEC12008	AL	HR


~~SHOWN~~
~~0-1670101-1~~
NON ACTIVE ^{A3}

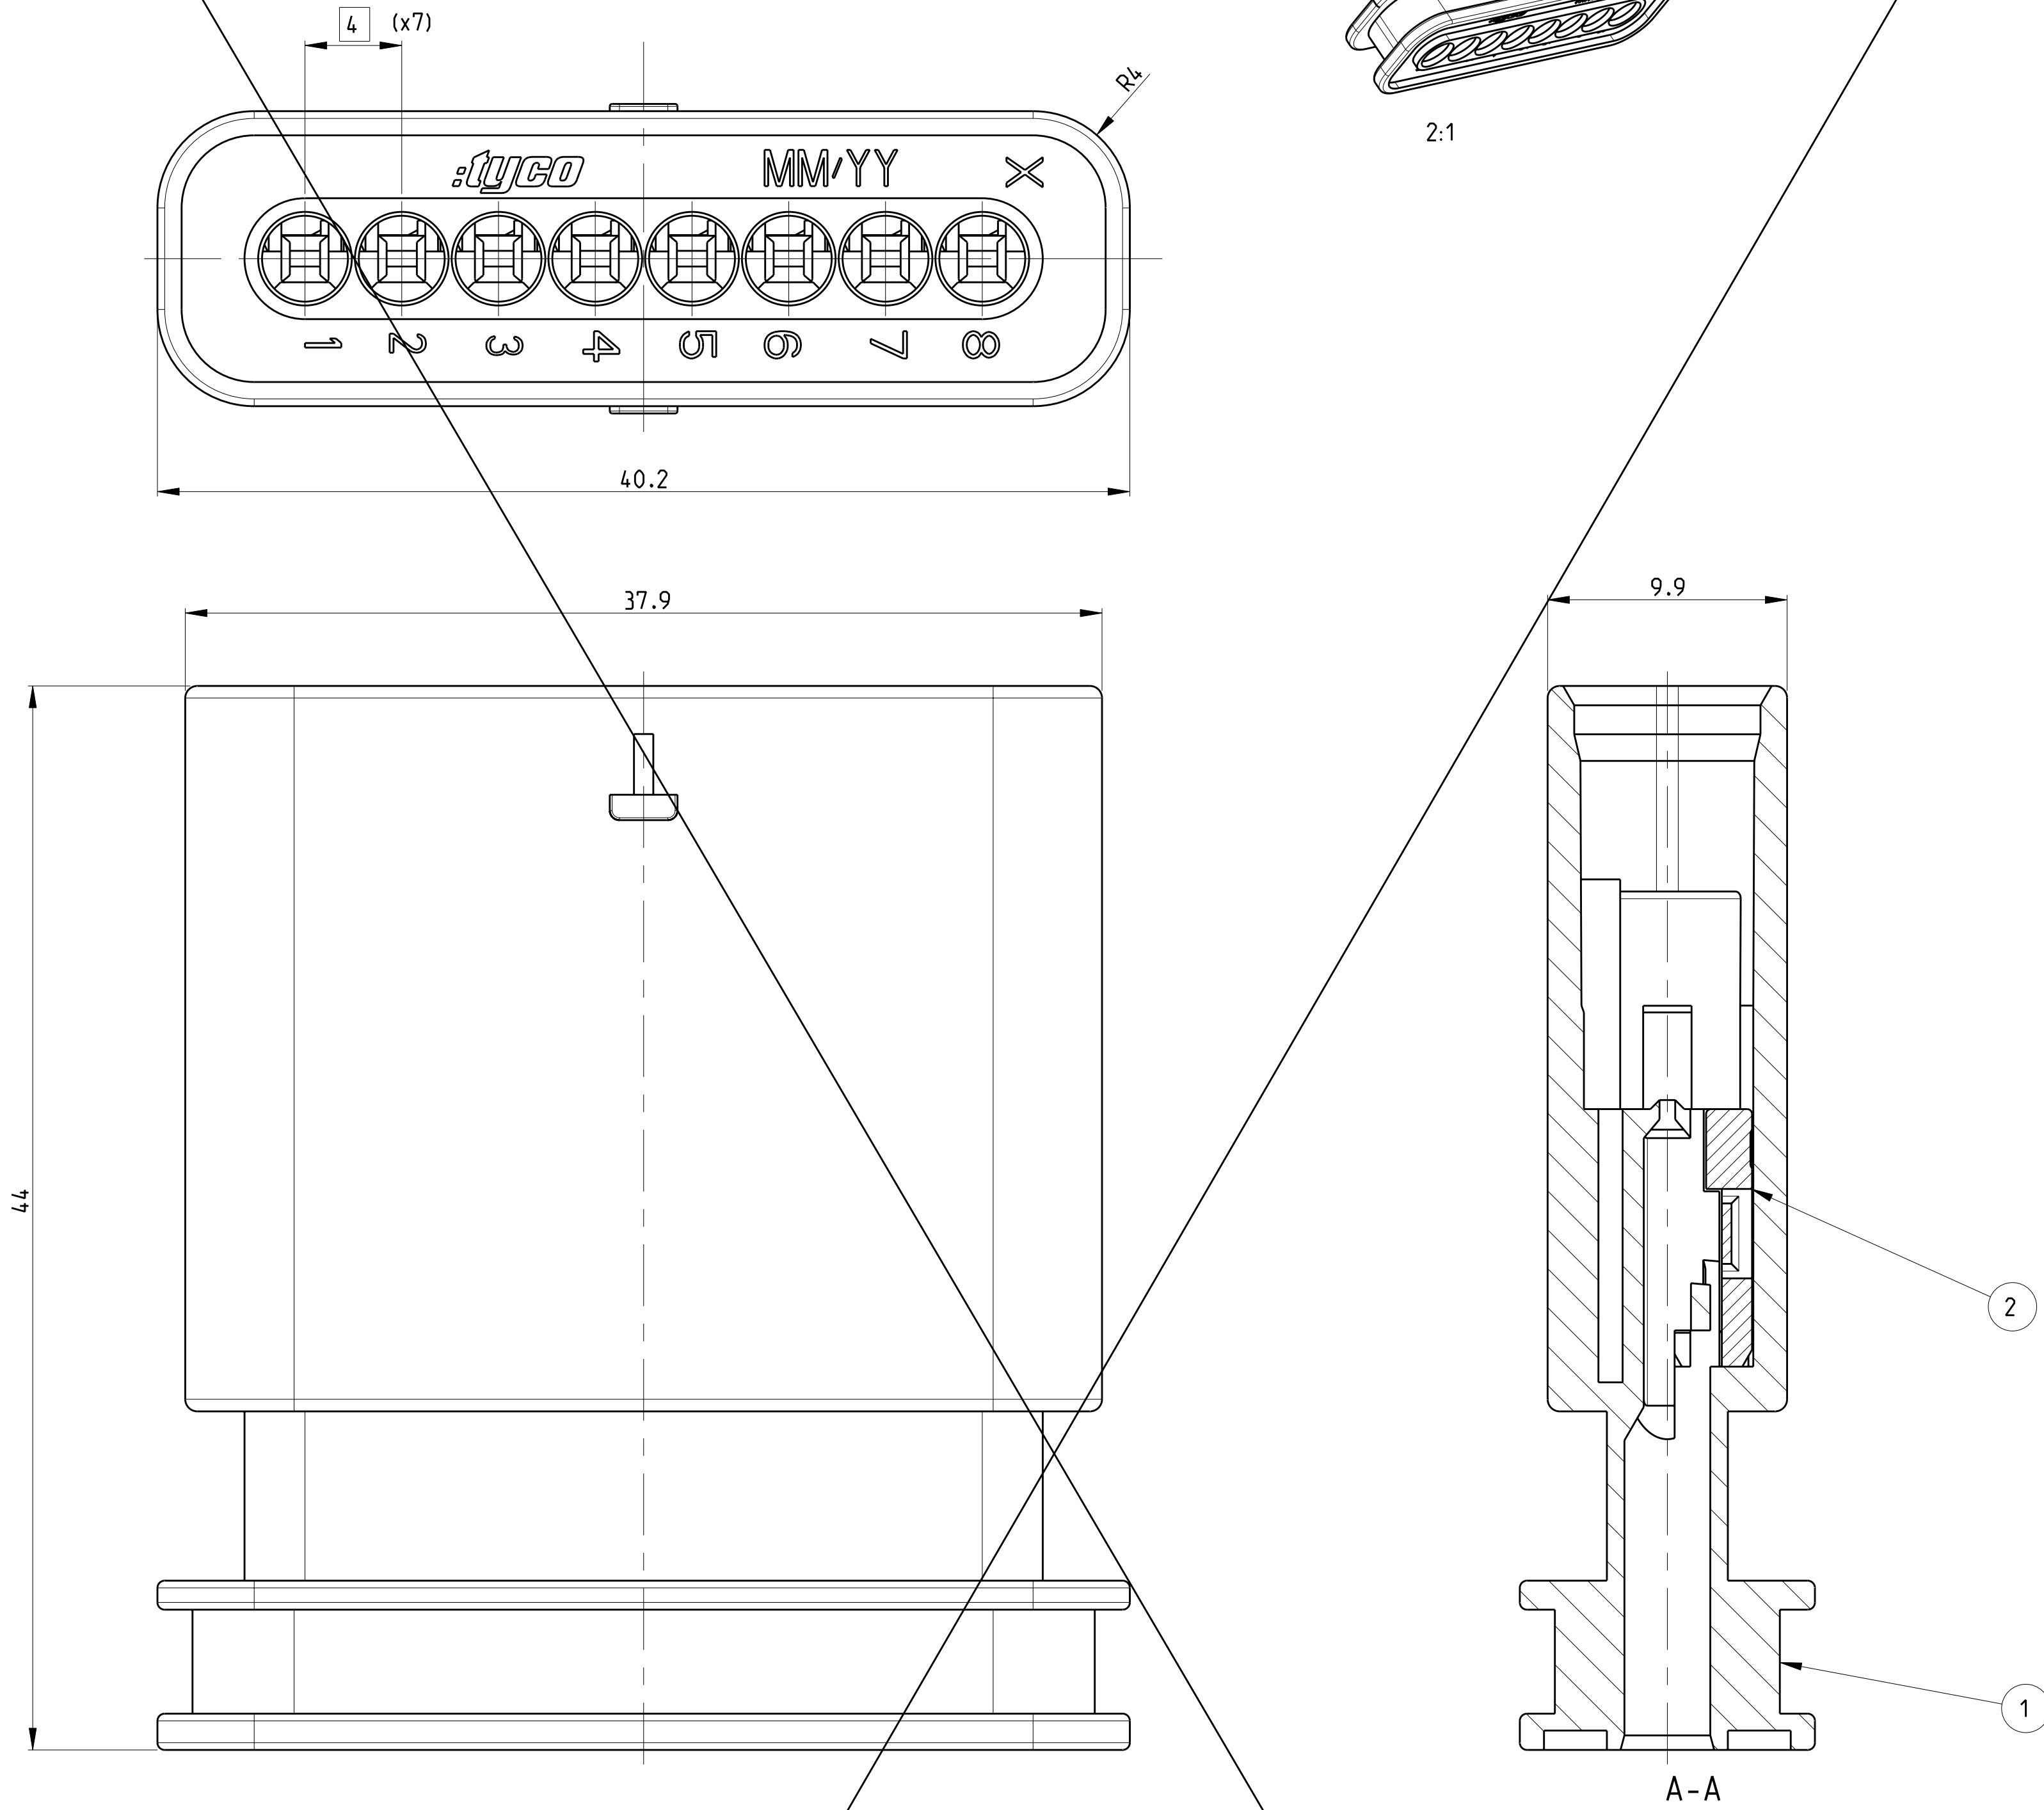


RETAINER IN PRE LOCKED POSITION
Kontaktsicherung in Vorraststellung

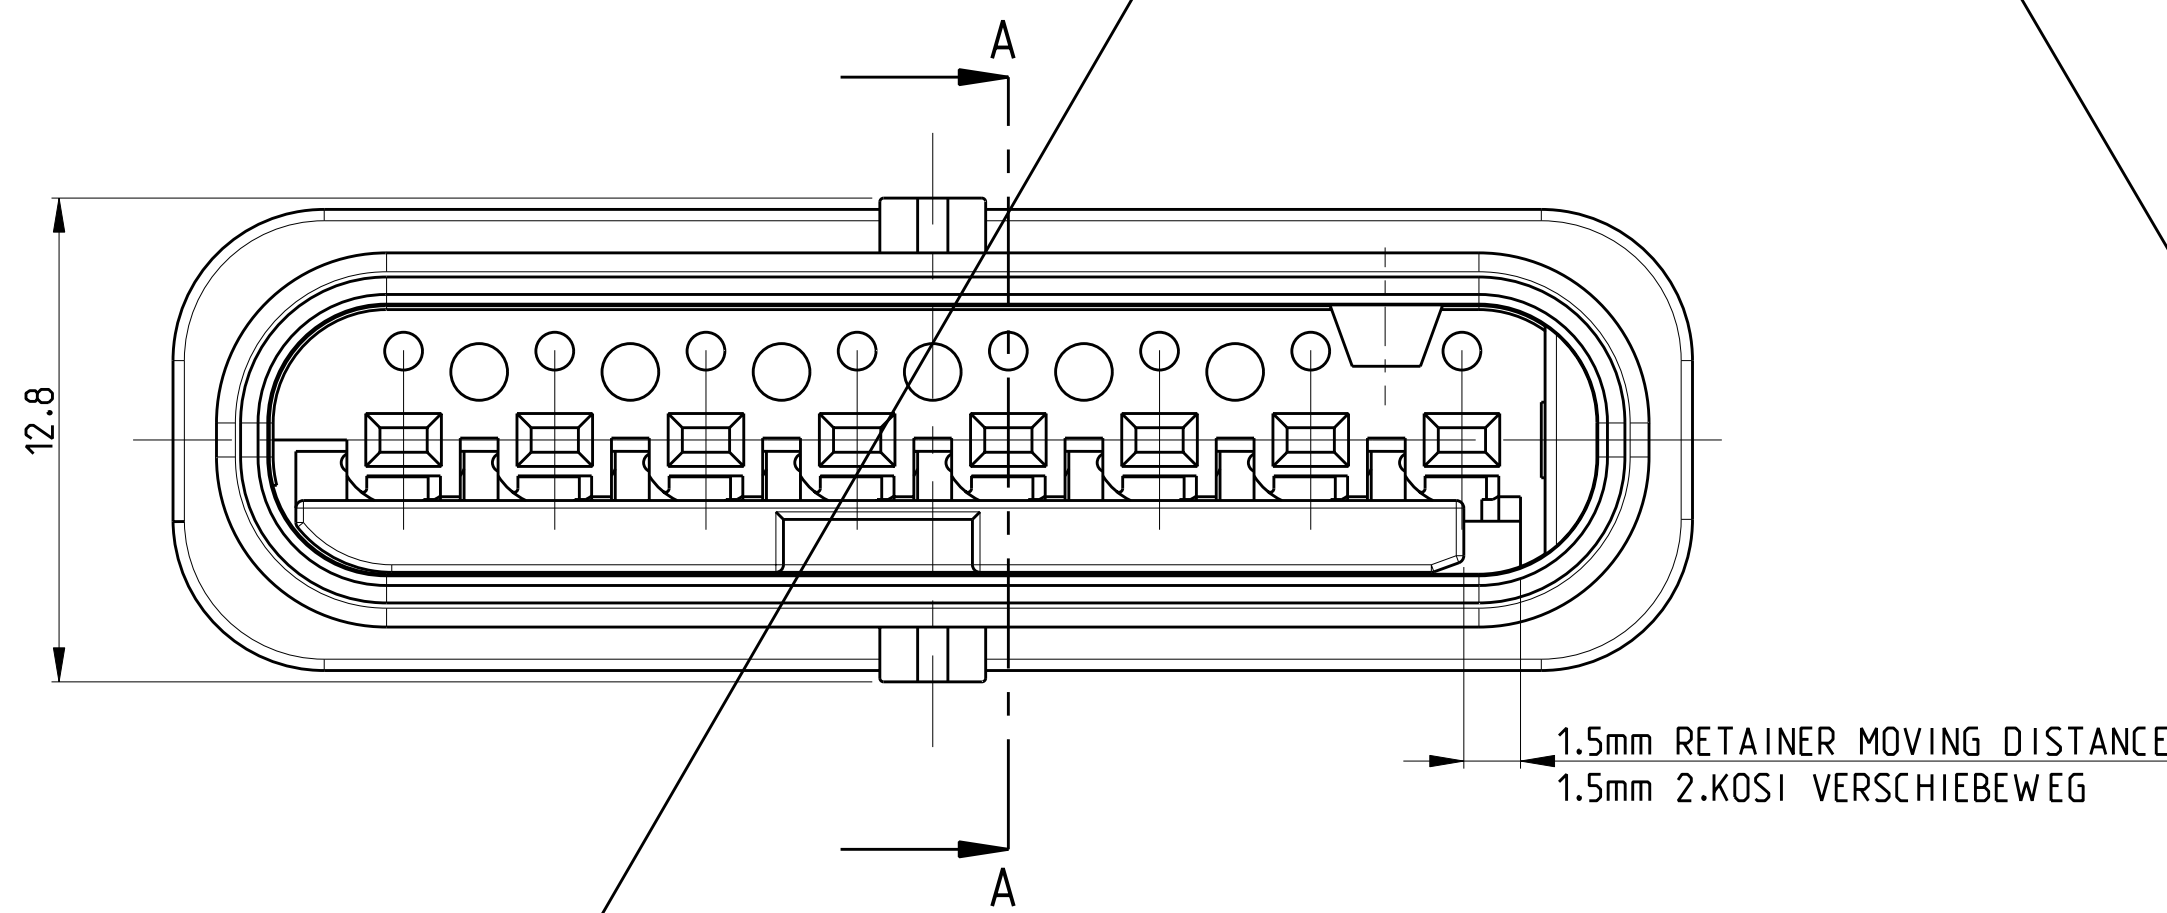


RETAINER IN FINAL LOCKED POSITION
2. Kontaktsicherung in Endraststellung

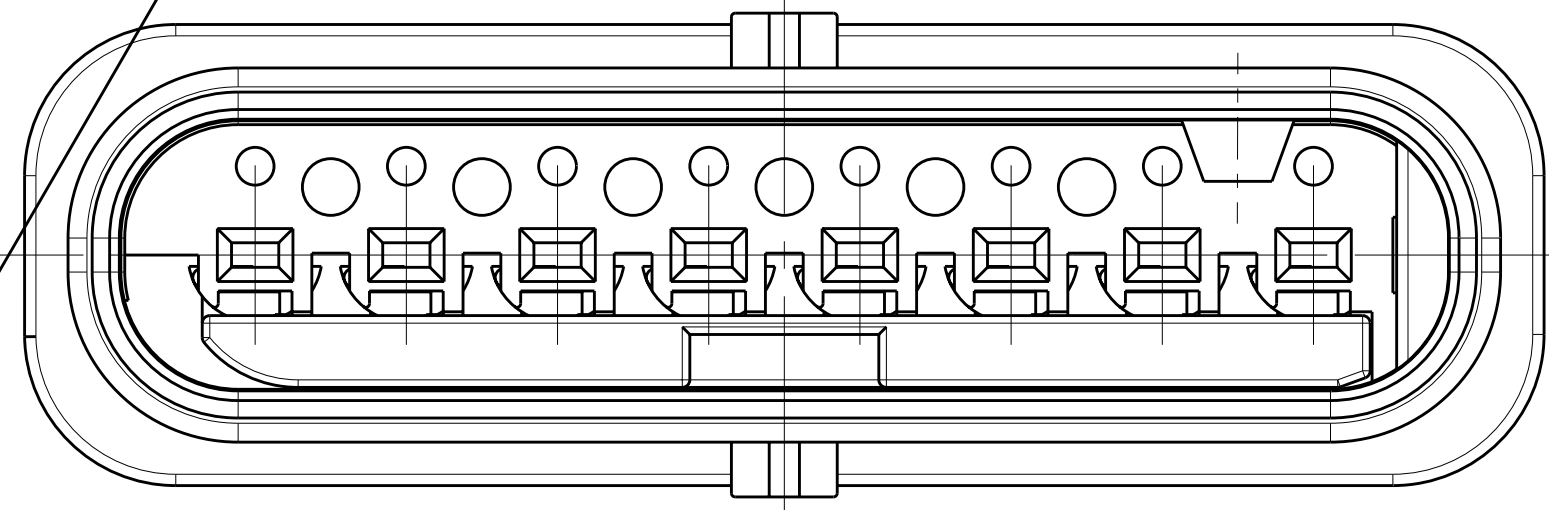


~~SHOWN~~
~~1-1670101-2~~

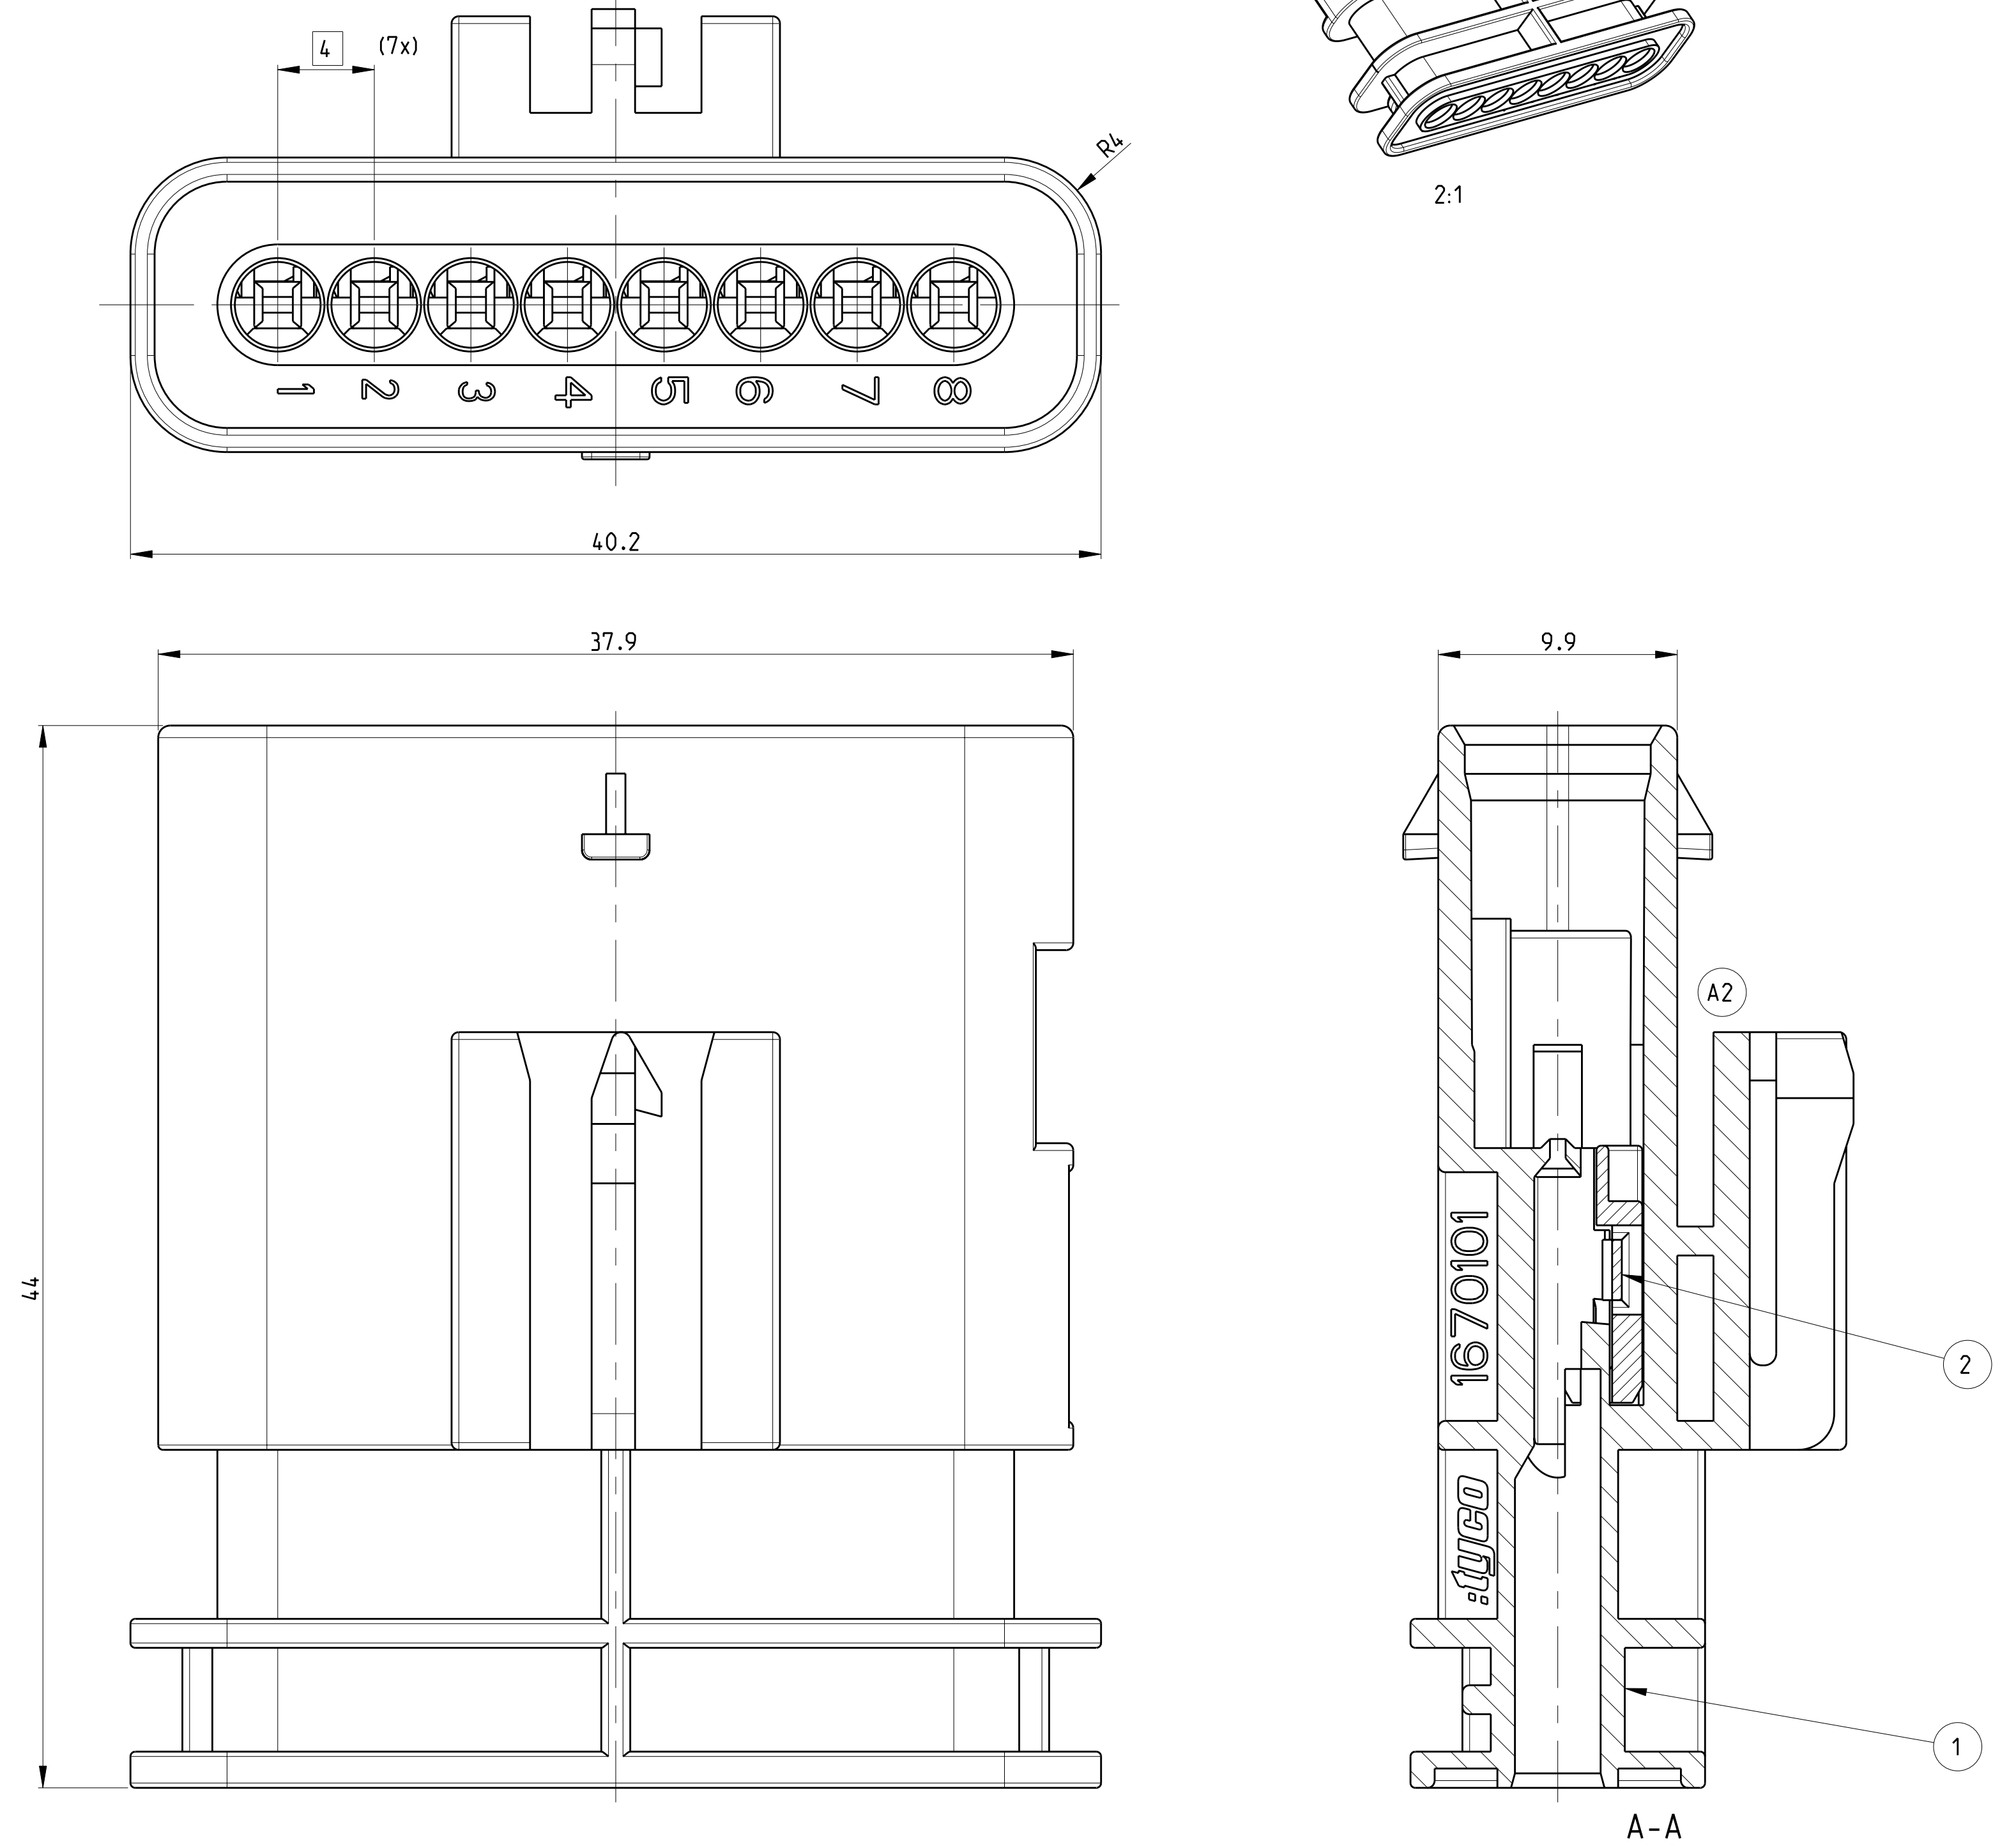


RETAINER IN PRE LOCKED POSITION
Kontaktsicherung in Vorraststellung

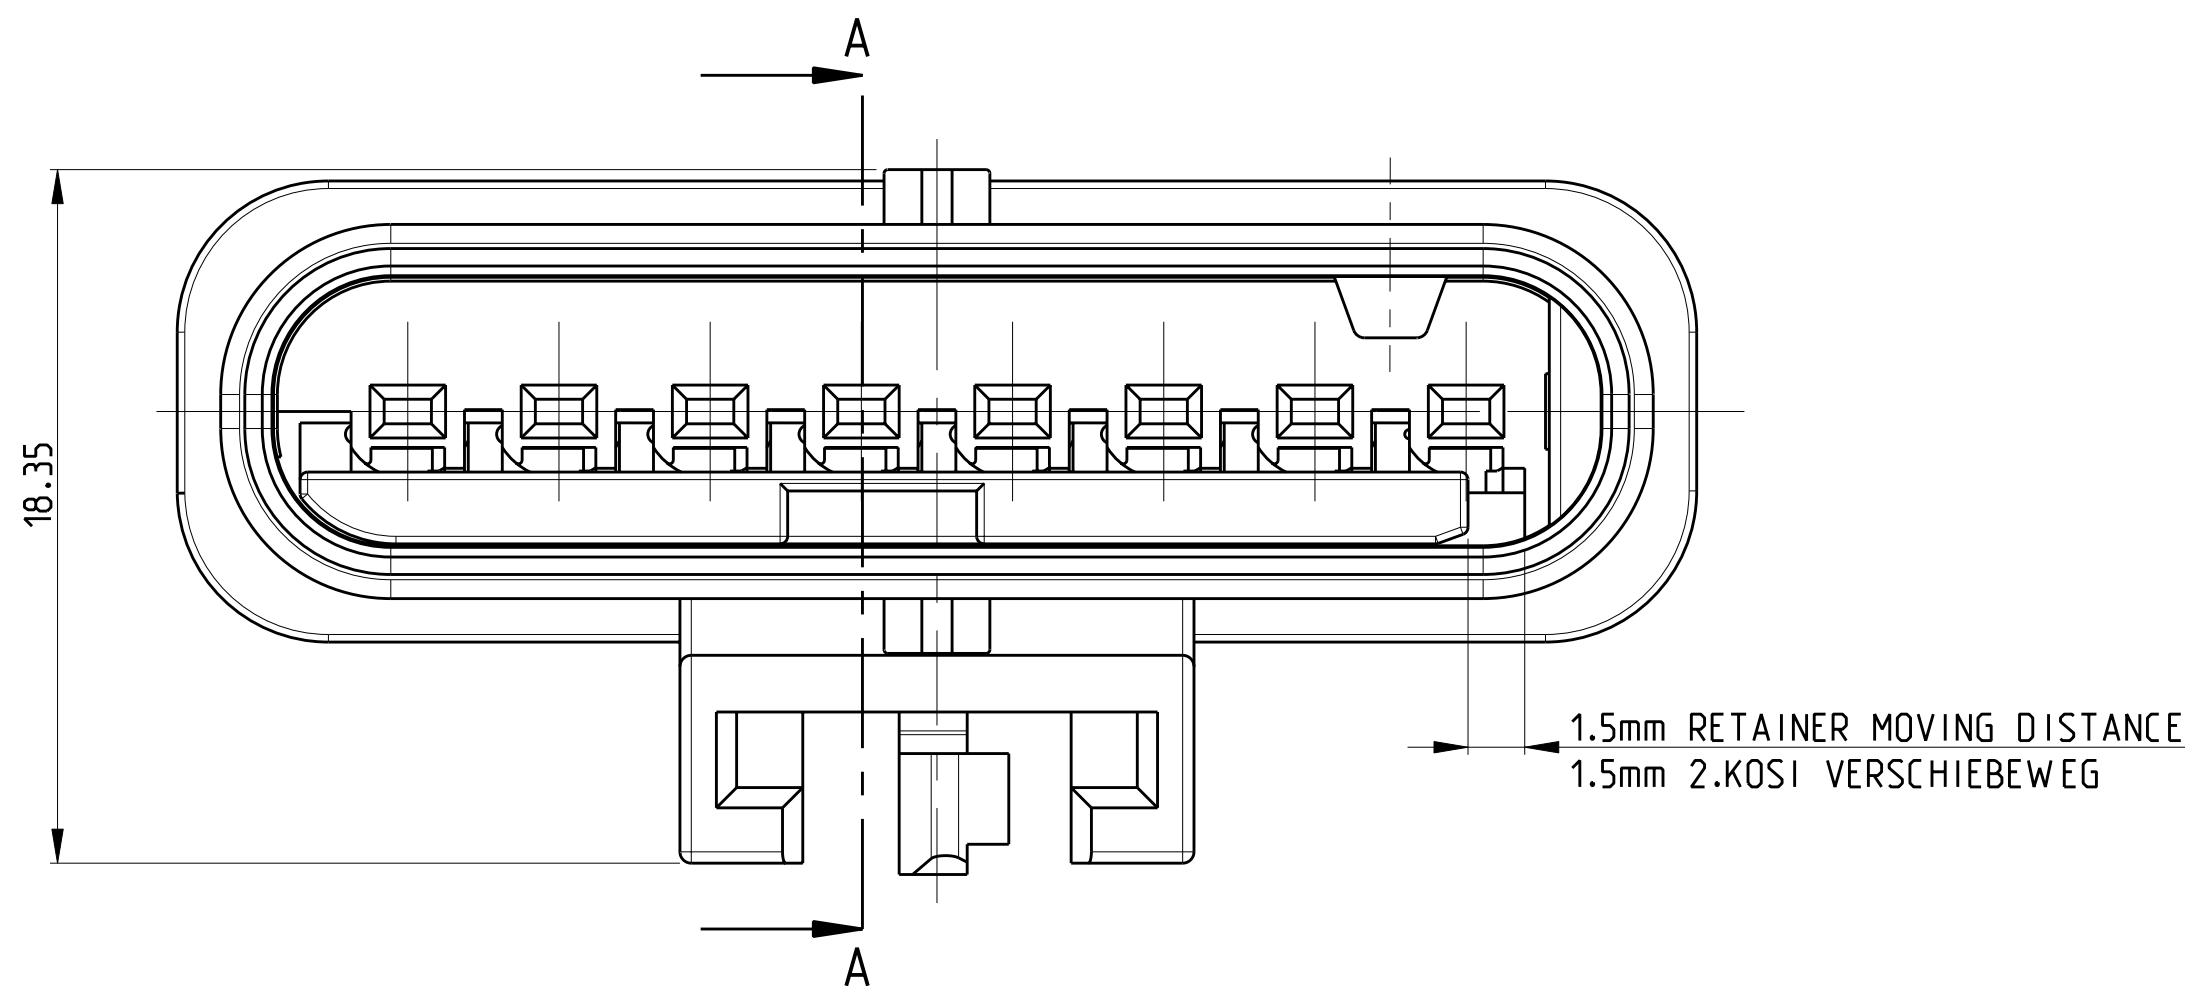

RETAINER IN FINAL LOCKED POSITION
2. Kontaktsicherung in Endraststellung

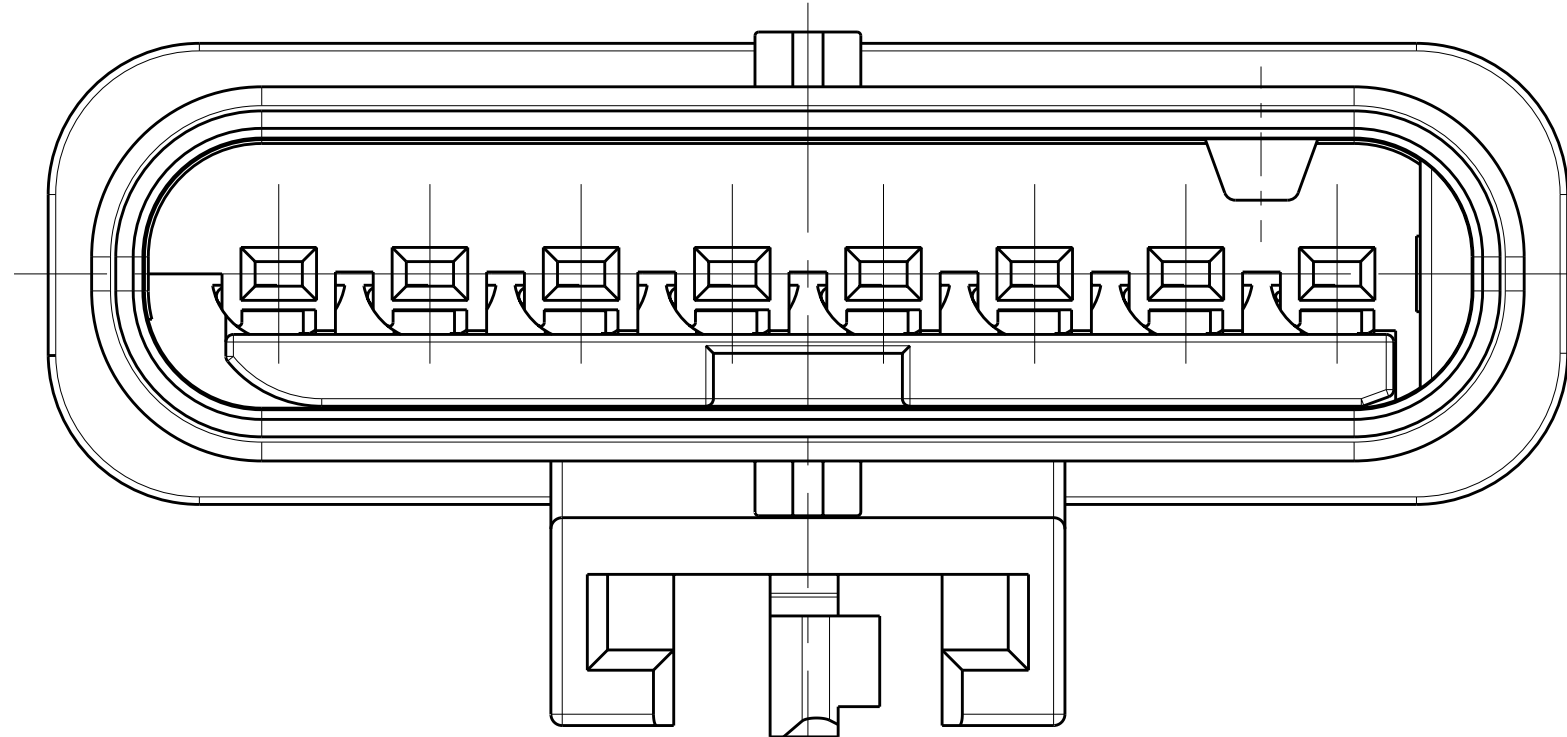


~~CODINGS~~
~~2:1~~

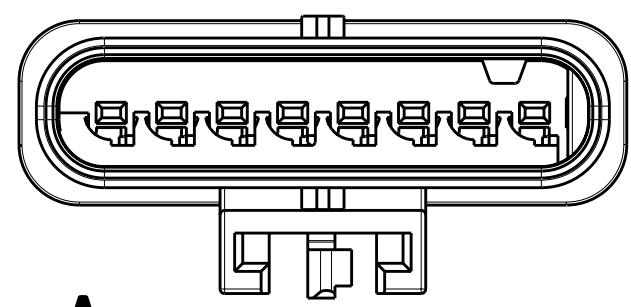


~~A~~

~~1-1670101-2~~

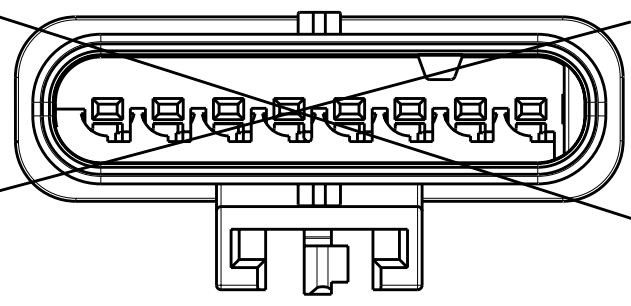


~~B~~

~~2-1670101-2~~

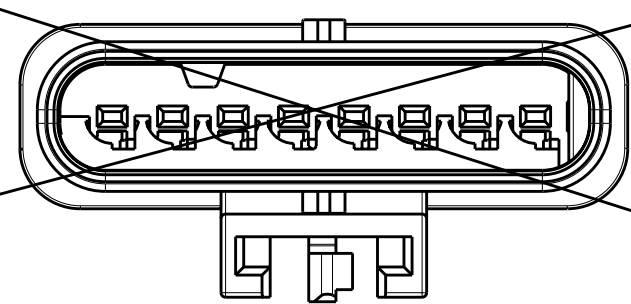


~~C~~

~~3-1670101-2~~

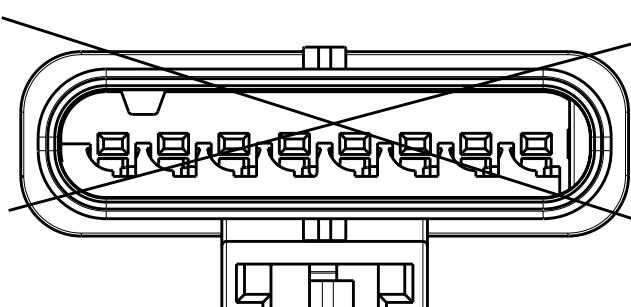

~~D~~

~~4-1670102-2~~

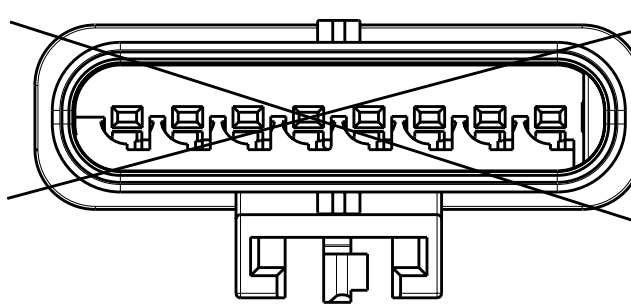

~~Z~~

~~5-1670101-2~~

USED TERMINAL AND SINGLE WIRE SEALS SEE 114-18464
Kontakte und Einzelleiterdichtungen siehe 114-18464

PRESERIES TOOL
VORSERIENW ERKZEUG

5-1670101-2	Z	Stiftgehaeuse 8pol. MALE HOUSING 8POS.	1	Kontaktsicherung RETAINER Stiftgehaeuse MALE HOUSING	PA66-GF35	violett/VIOLET	2
4-1670101-2	D	Stiftgehaeuse 8pol. MALE HOUSING 8POS.	1	Kontaktsicherung RETAINER Stiftgehaeuse MALE HOUSING	PA66-GF35	violett/VIOLET	2
3-1670101-2	C	Stiftgehaeuse 8pol. MALE HOUSING 8POS.	1	Kontaktsicherung RETAINER Stiftgehaeuse MALE HOUSING	PBT-GF30	schwarz/BLACK	1
2-1670101-2	B	Stiftgehaeuse 8pol. MALE HOUSING 8POS.	1	Kontaktsicherung RETAINER Stiftgehaeuse MALE HOUSING	PA66-GF35	violett/VIOLET	2
1-1670101-2	A	Stiftgehaeuse 8pol. MALE HOUSING 8POS.	1	Kontaktsicherung RETAINER Stiftgehaeuse MALE HOUSING	PBT-GF30	schwarz/BLACK	1
TYCO ELECTRONICS Bestell-Nr. ORDER-NO.	CODE	Benennung TITLE	QTY	Benennung Einzelteil TITLE	Werkstoff MATERIAL	Oberfläche/Farbe SURFACE/COLOR	Pos. ITEM

^{A3}

THIS DRAWING IS TO BE CONSIDERED THE PROPERTY OF THE COMPANY AND IS NOT TO BE REPRODUCED OR COPIED IN ANY MANNER WITHOUT THE WRITTEN PERMISSION OF THE COMPANY.				M. TRAJKOWSKI 21MAR2007		Tyo Electronics		Tyo Electronics AMP GmbH	
				H. RIPPNER 21MAR2007		64025 Bensheim (Germany)			
DIMENSIONS:				NO TOLERANCES SPECIFIED:		NAME:		MALE HOUSING, 8POS. MCON 1.2 SEALED	
mm				mm		PART NUMBER:		Stiftgehäuse, 8pol. MCON 1.2 Dicht	
				0 PLG ± 0.5		PRODUCT SPEC			
				1 PLG ± 0.5		APPLICATION SPEC			
				2 PLG ± 0.5		SIZE		CAGE CODE DRAWING NO.	
				3 PLG ± 0.5		RESTRICTED TO			
				4 PLG ± 0.5		MATERIAL			
				5 PLG ± 0.5		FINISH			
				6 PLG ± 0.5		WEIGHT		A0 00779 C=1670101	
				7 PLG ± 0.5		CUSTOMER DRAWING			
				8 PLG ± 0.5		SCALE		5:1	
				9 PLG ± 0.5		SHEET		1 of 4	
				10 PLG ± 0.5		REV		A3	



Компания «ЭлектроПласт» предлагает заключение долгосрочных отношений при поставках импортных электронных компонентов на взаимовыгодных условиях!

Наши преимущества:

- Оперативные поставки широкого спектра электронных компонентов отечественного и импортного производства напрямую от производителей и с крупнейших мировых складов;
- Поставка более 17-ти миллионов наименований электронных компонентов;
- Поставка сложных, дефицитных, либо снятых с производства позиций;
- Оперативные сроки поставки под заказ (от 5 рабочих дней);
- Экспресс доставка в любую точку России;
- Техническая поддержка проекта, помощь в подборе аналогов, поставка прототипов;
- Система менеджмента качества сертифицирована по Международному стандарту ISO 9001;
- Лицензия ФСБ на осуществление работ с использованием сведений, составляющих государственную тайну;
- Поставка специализированных компонентов (Xilinx, Altera, Analog Devices, Intersil, Interpoint, Microsemi, Aeroflex, Peregrine, Syfer, Eurofarad, Texas Instrument, Miteq, Cobham, E2V, MA-COM, Hittite, Mini-Circuits, General Dynamics и др.);

Помимо этого, одним из направлений компании «ЭлектроПласт» является направление «Источники питания». Мы предлагаем Вам помощь Конструкторского отдела:

- Подбор оптимального решения, техническое обоснование при выборе компонента;
- Подбор аналогов;
- Консультации по применению компонента;
- Поставка образцов и прототипов;
- Техническая поддержка проекта;
- Защита от снятия компонента с производства.



Как с нами связаться

Телефон: 8 (812) 309 58 32 (многоканальный)

Факс: 8 (812) 320-02-42

Электронная почта: org@eplast1.ru

Адрес: 198099, г. Санкт-Петербург, ул. Калинина, дом 2, корпус 4, литера А.