

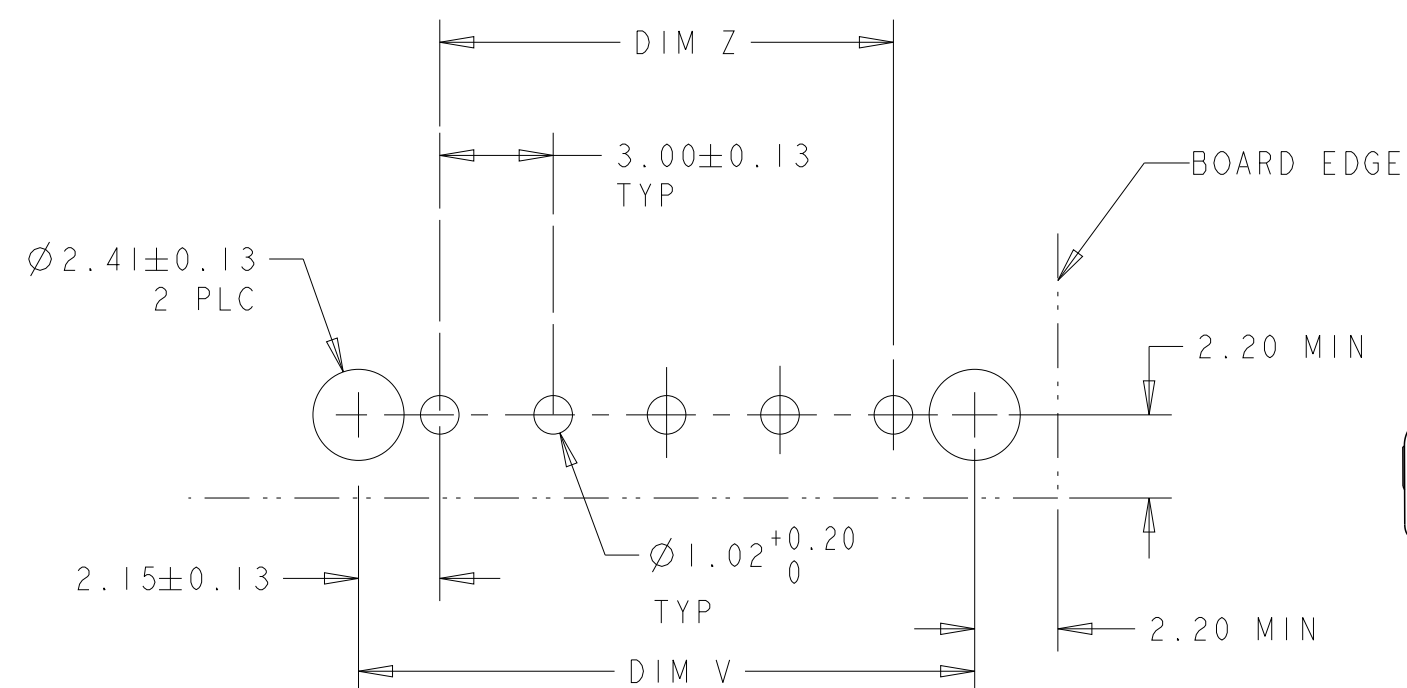


| REVISIONS |     |                           |           |     |      |
|-----------|-----|---------------------------|-----------|-----|------|
| P         | LTR | DESCRIPTION               | DATE      | DWN | APVD |
|           | A2  | REVISED PER ECR-16-011494 | 23JUN2017 | NK  | CX   |
|           |     |                           |           |     |      |
|           |     |                           |           |     |      |

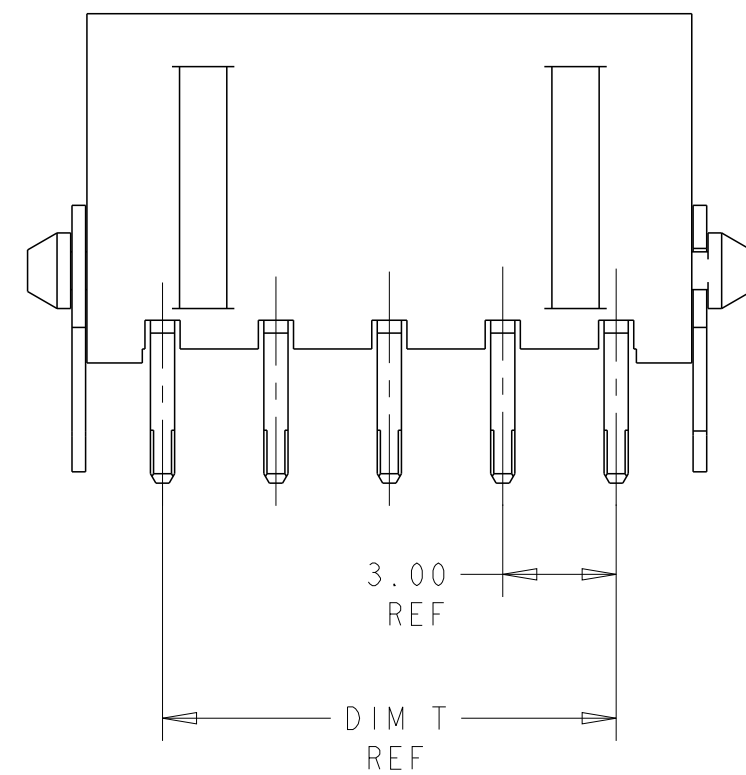

PCB LAYOUT COMPONENT SIDE

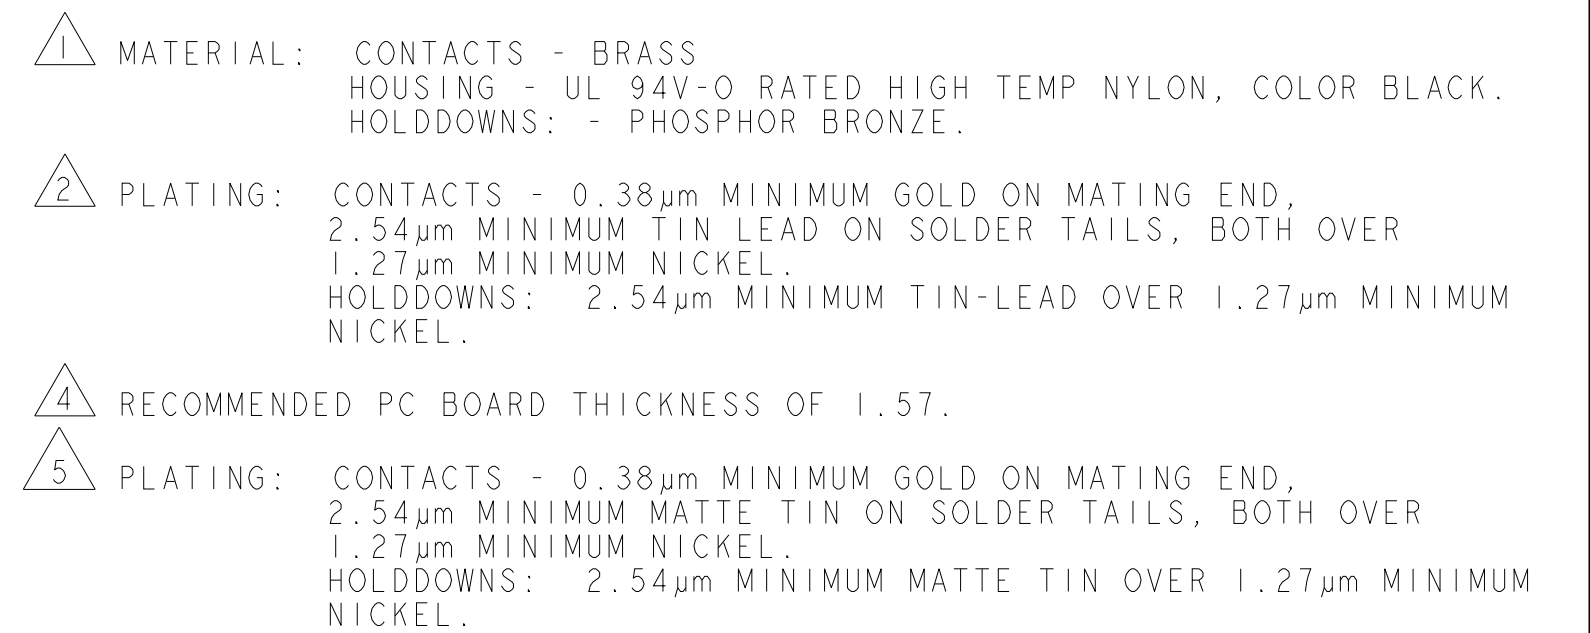

|                           |                                                                                       |       |       |       |       |                |                        |
|---------------------------|---------------------------------------------------------------------------------------|-------|-------|-------|-------|----------------|------------------------|
|                           |    | 33.00 | 37.43 | 33.00 | 40.14 | 12             | 3-1445085-2            |
|                           |    | 30.00 | 34.43 | 30.00 | 37.14 | 11             | 3-1445085-1            |
|                           |    | 27.00 | 31.43 | 27.00 | 34.14 | 10             | 3-1445085-0            |
|                           |    | 24.00 | 28.43 | 24.00 | 31.14 | 9              | 2-1445085-9            |
|                           |   | 21.00 | 25.43 | 21.00 | 28.14 | 8              | 2-1445085-8            |
|                           |  | 18.00 | 22.43 | 18.00 | 25.14 | 7              | 2-1445085-7            |
|                           |  | 15.00 | 19.43 | 15.00 | 22.14 | 6              | 2-1445085-6            |
|                           |  | 12.00 | 16.43 | 12.00 | 19.14 | 5              | 2-1445085-5            |
|                           |  | 9.00  | 13.43 | 9.00  | 16.14 | 4              | 2-1445085-4            |
|                           |  | 6.00  | 10.43 | 6.00  | 13.14 | 3              | 2-1445085-3            |
|                           |  | 3.00  | 7.43  | 3.00  | 10.14 | 2              | 2-1445085-2            |
| SUPERSEDED BY 3-1445085-2 |  | 33.00 | 37.43 | 33.00 | 40.14 | 12             | <del>1-1445085-2</del> |
| SUPERSEDED BY 3-1445085-1 |  | 30.00 | 34.43 | 30.00 | 37.14 | 11             | <del>1-1445085-1</del> |
| SUPERSEDED BY 3-1445085-0 |  | 27.00 | 31.43 | 27.00 | 34.14 | 10             | <del>1-1445085-0</del> |
| SUPERSEDED BY 2-1445085-9 |  | 24.00 | 28.43 | 24.00 | 31.14 | 9              | <del>1-1445085-9</del> |
| SUPERSEDED BY 2-1445085-8 |  | 21.00 | 25.43 | 21.00 | 28.14 | 8              | <del>1-1445085-8</del> |
| SUPERSEDED BY 2-1445085-7 |  | 18.00 | 22.43 | 18.00 | 25.14 | 7              | <del>1-1445085-7</del> |
| SUPERSEDED BY 2-1445085-6 |  | 15.00 | 19.43 | 15.00 | 22.14 | 6              | <del>1-1445085-6</del> |
| SUPERSEDED BY 2-1445085-5 |  | 12.00 | 16.43 | 12.00 | 19.14 | 5              | <del>1-1445085-5</del> |
| SUPERSEDED BY 2-1445085-4 |  | 9.00  | 13.43 | 9.00  | 16.14 | 4              | <del>1-1445085-4</del> |
| SUPERSEDED BY 2-1445085-3 |  | 6.00  | 10.43 | 6.00  | 13.14 | 3              | <del>1-1445085-3</del> |
| SUPERSEDED BY 2-1445085-2 |  | 3.00  | 7.43  | 3.00  | 10.14 | 2              | <del>1-1445085-2</del> |
|                           | FINISH                                                                                | DIM Z | DIM V | DIM T | DIM W | NO. OF<br>POSN | PART NUMBER            |

|                                                                                       |  |   |  |                                                                                       |                    |
|---------------------------------------------------------------------------------------|--|---|--|---------------------------------------------------------------------------------------|--------------------|
| THIS DRAWING IS A CONTROLLED DOCUMENT.                                                |  | DWN<br>J. ROOT<br>10 OCT 2000                                                                                           |  | TE Connectivity                                                                       |                    |
| DIMENSIONS:<br>mm                                                                     |  | CHK<br>K. WHITAKER<br>17-APR-2001                                                                                       |  |  |                    |
| TOLERANCES UNLESS OTHERWISE SPECIFIED:                                                |  | APVD<br>C. JONES<br>17-APR-2001                                                                                         |  |                                                                                       |                    |
|  |  | NAME<br>VERTICAL THRU HOLE HEADER ASSY,<br>0.38 MIC GOLD CONTACTS W/THRU HOLE™<br>HOLDDOWNS, SGL ROW, MICRO MATE-N-LOK™ |  |                                                                                       |                    |
|                                                                                       |  | PRODUCT SPEC<br>-   |  |                                                                                       |                    |
| MATERIAL                                                                              |  | APPLICATION SPEC<br>-                                                                                                   |  | SIZE<br>A2                                                                            | CAGE CODE<br>00779 |
| FINISH<br>SEE TABLE                                                                   |  | WEIGHT<br>-   |  | DRAWING NO<br>C-1445085                                                               | RESTRICTED TO<br>- |
|                                                                                       |  | CUSTOMER DRAWING   |  | SCALE<br>5:1                                                                          | SHEET<br>1 OF 1    |
|                                                                                       |  |   |  | REV<br>A2                                                                             |                    |



Компания «ЭлектроПласт» предлагает заключение долгосрочных отношений при поставках импортных электронных компонентов на взаимовыгодных условиях!

Наши преимущества:

- Оперативные поставки широкого спектра электронных компонентов отечественного и импортного производства напрямую от производителей и с крупнейших мировых складов;
- Поставка более 17-ти миллионов наименований электронных компонентов;
- Поставка сложных, дефицитных, либо снятых с производства позиций;
- Оперативные сроки поставки под заказ (от 5 рабочих дней);
- Экспресс доставка в любую точку России;
- Техническая поддержка проекта, помощь в подборе аналогов, поставка прототипов;
- Система менеджмента качества сертифицирована по Международному стандарту ISO 9001;
- Лицензия ФСБ на осуществление работ с использованием сведений, составляющих государственную тайну;
- Поставка специализированных компонентов (Xilinx, Altera, Analog Devices, Intersil, Interpoint, Microsemi, Aeroflex, Peregrine, Syfer, Eurofarad, Texas Instrument, Miteq, Cobham, E2V, MA-COM, Hittite, Mini-Circuits, General Dynamics и др.);

Помимо этого, одним из направлений компании «ЭлектроПласт» является направление «Источники питания». Мы предлагаем Вам помощь Конструкторского отдела:

- Подбор оптимального решения, техническое обоснование при выборе компонента;
- Подбор аналогов;
- Консультации по применению компонента;
- Поставка образцов и прототипов;
- Техническая поддержка проекта;
- Защита от снятия компонента с производства.



#### Как с нами связаться

**Телефон:** 8 (812) 309 58 32 (многоканальный)

**Факс:** 8 (812) 320-02-42

**Электронная почта:** [org@eplast1.ru](mailto:org@eplast1.ru)

**Адрес:** 198099, г. Санкт-Петербург, ул. Калинина, дом 2, корпус 4, литера А.