THIS DRAWING IS UNPUBLISHED. RELEASED FOR PUBLICATION - , - .
© COPYRIGHT - By - ALL RIGHTS RESERVED.

LOC	DIST
AD	39

REVISIONS

P	LTR	DESCRIPTION	DATE	DWN	APVD
	AE5	REVISED PER ECO-11-005027	12MAR11	RK	HMR

1. THESE SURFACES WILL NOT BE PLATED
2. THE NOTED DIMENSIONS APPLY AT THE INTERSECTION OF THE POST AND THE HOUSING HOUSING
3. FLAME RETARDANT THERMOPLASTIC, COLOR-BLACK POST: BRASS
4. .000100-.000200 TIN-LEAD OVER .000030 NICKEL
5. .000100-.000200 MATTE TIN OVER .000030 NICKEL
6. ROHS 2002/95/EC COMPLIANT
7. OBSOLETE PARTS: OBSOLETE CIS STREAMLINING PER D.RENAUD/D.SINISI

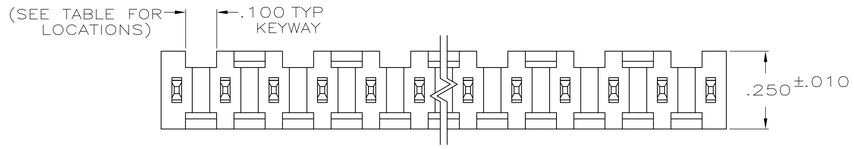

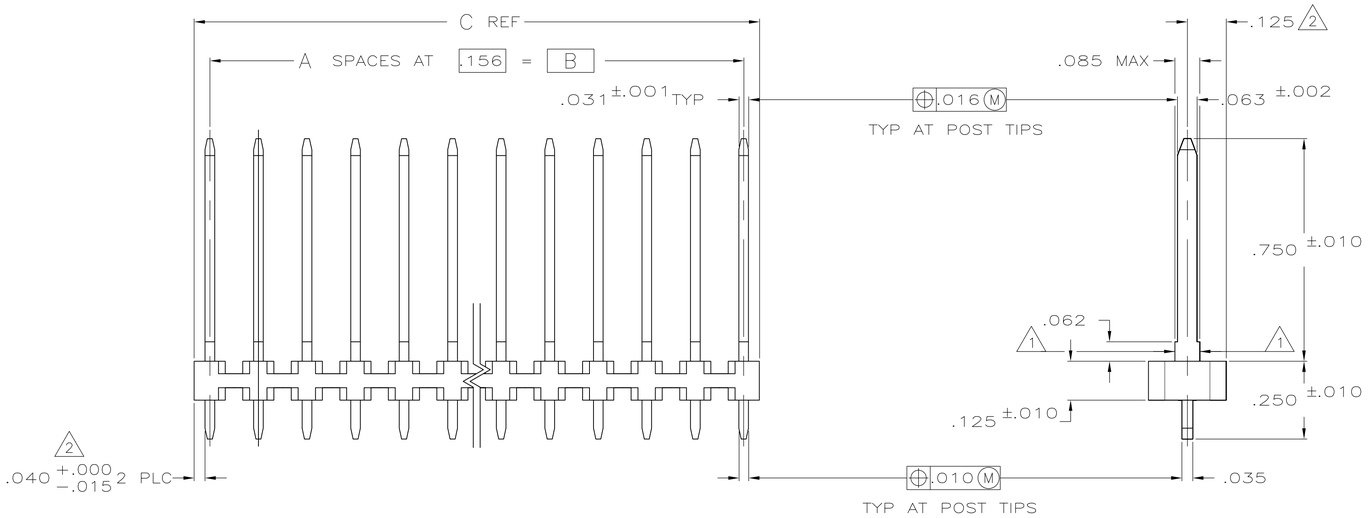

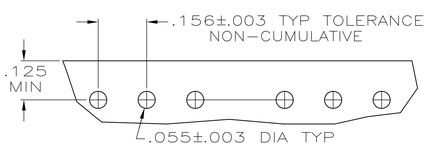

RECOMMENDED HOLE LAYOUT

KEYWAY LOCATIONS (REF-SEE TABLE)
(MATING LENGTH OF POST ON NEAR SIDE)
SCALE: 2:1

	6	5	A,C,E,H,K,M,Q,S,U,W,Y	11	3.855	3.744	24	25	7-85875-5
	6	5	A,C,E,G,J,L,N,Q,S,U,W,Y	12	3.699	3.588	23	24	7-85875-4
	6	5	A,C,E,G,J,L,N,Q,S,U,W	11	3.387	3.276	21	22	7-85875-3
	6	5	A,D,G,K,N,R,U	7	3.231	3.120	20	21	7-85875-2
	6	5	A,C,E,G,J,L,N,Q,S,U	10	3.075	2.964	19	20	7-85875-1
	6	5	B,D,F,J,L,N,Q,S	8	2.919	2.808	18	19	7-85875-0
	6	5	A,D,F,J,M,P,S	7	2.763	2.652	17	18	6-85875-9
	6	5	A,D,G,K,N,R	6	2.607	2.496	16	17	6-85875-8
	6	5	A,C,E,G,J,L,N,Q	8	2.451	2.340	15	16	6-85875-7
	6	5	A,D,G,K,N	5	2.295	2.184	14	15	6-85875-6
	6	5	A,C,E,G,J,L,N	7	2.139	2.028	13	14	6-85875-5
	6	5	A,D,J,M	4	1.983	1.872	12	13	6-85875-4
	6	5	A,D,G,K	4	1.671	1.560	10	11	6-85875-3
	6	5	A,C,E,G,J	5	1.515	1.404	9	10	6-85875-2
	6	5	A,C,E,G	4	1.203	1.092	7	8	6-85875-1
	6	5	A,C,E	3	1.047	.936	6	7	6-85875-0
7 6 OBSOLETE		5	~~A,C,E~~	~~3~~	~~.891~~	~~.780~~	~~5~~	~~6~~	~~5-85875-9~~
	6	5	A	1	.423	.312	2	3	5-85875-8
	6	5	A	1	.267	.156	1	2	5-85875-7
	6	5	NONE	NONE	.111	-	-	1	5-85875-6
	6	5	A,D,G,K,N,R,U,X	8	3.543	3.432	22	23	5-85875-5
	6	5	A,C,E,G,J,L	2	1.827	1.716	11	12	5-85875-4
	6	5	A,D,G	3	1.359	1.248	8	9	5-85875-3
	6	5	A,D	2	.735	.624	4	5	5-85875-2
	6	5	A,C	2	.579	.468	3	4	5-85875-1
OBSOLETE			~~NONE~~	~~NONE~~	~~5.415~~	~~5.304~~	~~34~~	~~35~~	~~3-85875-5~~
OBSOLETE			~~NONE~~	~~NONE~~	~~5.259~~	~~5.148~~	~~33~~	~~34~~	~~3-85875-4~~
OBSOLETE			~~NONE~~	~~NONE~~	~~5.103~~	~~4.992~~	~~32~~	~~33~~	~~3-85875-3~~
OBSOLETE			~~NONE~~	~~NONE~~	~~4.947~~	~~4.836~~	~~31~~	~~32~~	~~3-85875-2~~
OBSOLETE			~~NONE~~	~~NONE~~	~~4.791~~	~~4.680~~	~~30~~	~~31~~	~~3-85875-1~~
OBSOLETE			~~NONE~~	~~NONE~~	~~4.635~~	~~4.524~~	~~29~~	~~30~~	~~3-85875-0~~
OBSOLETE			~~NONE~~	~~NONE~~	~~4.479~~	~~4.368~~	~~28~~	~~29~~	~~2-85875-9~~
OBSOLETE			~~NONE~~	~~NONE~~	~~4.323~~	~~4.212~~	~~27~~	~~28~~	~~2-85875-8~~
OBSOLETE			~~NONE~~	~~NONE~~	~~4.167~~	~~4.056~~	~~26~~	~~27~~	~~2-85875-7~~
OBSOLETE			~~NONE~~	~~NONE~~	~~4.011~~	~~3.900~~	~~25~~	~~26~~	~~2-85875-6~~
			~~A,C,E,H,K,M,Q,S,U,W,Y~~	~~11~~	~~3.855~~	~~3.744~~	~~24~~	~~25~~	~~2-85875-5~~
			~~A,C,E,G,J,L,N,Q,S,U,W,Y~~	~~12~~	~~3.699~~	~~3.588~~	~~23~~	~~24~~	~~2-85875-4~~
			~~A,C,E,G,J,L,N,Q,S,U,W~~	~~11~~	~~3.387~~	~~3.276~~	~~21~~	~~22~~	~~2-85875-3~~
			~~A,D,G,K,N,R,U~~	~~7~~	~~3.231~~	~~3.120~~	~~20~~	~~21~~	~~2-85875-2~~
			~~A,C,E,G,J,L,N,Q,S,U~~	~~10~~	~~3.075~~	~~2.964~~	~~19~~	~~20~~	~~2-85875-1~~
			~~B,D,F,J,L,N,Q,S~~	~~8~~	~~2.919~~	~~2.808~~	~~18~~	~~19~~	~~2-85875-0~~
			~~A,D,F,J,M,P,S~~	~~7~~	~~2.763~~	~~2.652~~	~~17~~	~~18~~	~~1-85875-9~~
			~~A,D,G,K,N,R~~	~~6~~	~~2.607~~	~~2.496~~	~~16~~	~~17~~	~~1-85875-8~~
		4	A,C,E,G,J,L,N,Q	8	2.451	2.340	15	16	1-85875-7
7 OBSOLETE			~~A,D,G,K,N~~	~~5~~	~~2.295~~	~~2.184~~	~~14~~	~~15~~	~~1-85875-6~~
			A,C,E,G,J,L,N	7	2.139	2.028	13	14	1-85875-5
			~~A,D,J,M~~	~~4~~	~~1.983~~	~~1.872~~	~~12~~	~~13~~	~~1-85875-4~~
			~~A,D,G,K~~	~~4~~	~~1.671~~	~~1.560~~	~~10~~	~~11~~	~~1-85875-3~~
			~~A,C,E,G,J~~	~~5~~	~~1.515~~	~~1.404~~	~~9~~	~~10~~	~~1-85875-2~~
OBSOLETE			~~A,C,E,G~~	~~4~~	~~1.203~~	~~1.092~~	~~7~~	~~8~~	~~1-85875-1~~
			~~A,C,E~~	~~3~~	~~1.047~~	~~.936~~	~~6~~	~~7~~	~~1-85875-0~~
			A,C,E	3	.891	.780	5	6	85875-9
7 OBSOLETE			A	1	.423	.312	2	3	85875-8
			A	1	.267	.156	1	2	85875-7
			~~NONE~~	~~NONE~~	~~.111~~	-	-	~~1~~	~~85875-6~~
			~~A,D,G,K,N,R,U,X~~	~~8~~	~~3.543~~	~~3.432~~	~~22~~	~~23~~	~~85875-5~~
OBSOLETE			~~A,C,E,G,J,L~~	~~2~~	~~1.827~~	~~1.716~~	~~11~~	~~12~~	~~85875-4~~
			A,D,G	3	1.359	1.248	8	9	85875-3
7 OBSOLETE			~~A,D~~	~~2~~	~~.735~~	~~.624~~	~~4~~	~~5~~	~~85875-2~~
			A,C	2	.579	.468	3	4	85875-1
FINISH			KEYWAY LOCATIONS	NO OF KEYWAY	C	B	A	NO OF POSN	ASSEMBLY PART NUMBER

THIS DRAWING IS A CONTROLLED DOCUMENT.

DIMENSIONS: INCHES

TOLERANCES UNLESS OTHERWISE SPECIFIED:
0 PLC ± -
1 PLC ± -
2 PLC ± -
3 PLC ± .005
4 PLC ± -
ANGLES ± -

MATERIAL 3

FINISH SEE TABLE

DWN L.A.MAYER 3-16-87
CHK E.B.HUBBEN 3-18-87
APVD -
PRODUCT SPEC 108-25016
APPLICATION SPEC -
WEIGHT -

TE Connectivity

NAME HEADER ASSEMBLY, MOD I, VERTICAL, SINGLE ROW, .156

SIZE	CAGE CODE	DRAWING NO	RESTRICTED TO
A1	00779	C-85875	-

CUSTOMER DRAWING SCALE 4:1 SHEET 1 OF 1 REV AE5

4805 (3/11)

Компания «ЭлектроПласт» предлагает заключение долгосрочных отношений при поставках импортных электронных компонентов на взаимовыгодных условиях!

Наши преимущества:

- Оперативные поставки широкого спектра электронных компонентов отечественного и импортного производства напрямую от производителей и с крупнейших мировых складов;
- Поставка более 17-ти миллионов наименований электронных компонентов;
- Поставка сложных, дефицитных, либо снятых с производства позиций;
- Оперативные сроки поставки под заказ (от 5 рабочих дней);
- Экспресс доставка в любую точку России;
- Техническая поддержка проекта, помощь в подборе аналогов, поставка прототипов;
- Система менеджмента качества сертифицирована по Международному стандарту ISO 9001;
- Лицензия ФСБ на осуществление работ с использованием сведений, составляющих государственную тайну;
- Поставка специализированных компонентов (Xilinx, Altera, Analog Devices, Intersil, Interpoint, Microsemi, Aeroflex, Peregrine, Syfer, Eurofarad, Texas Instrument, Miteq, Cobham, E2V, MA-COM, Hittite, Mini-Circuits,General Dynamics и др.);

Помимо этого, одним из направлений компании «ЭлектроПласт» является направление «Источники питания». Мы предлагаем Вам помощь Конструкторского отдела:

- Подбор оптимального решения, техническое обоснование при выборе компонента;
- Подбор аналогов;
- Консультации по применению компонента;
- Поставка образцов и прототипов;
- Техническая поддержка проекта;
- Защита от снятия компонента с производства.

Как с нами связаться

Телефон: 8 (812) 309 58 32 (многоканальный)
Факс: 8 (812) 320-02-42
Электронная почта: org@eplast1.ru
Адрес: 198099, г. Санкт-Петербург, ул. Калинина, дом 2, корпус 4, литера А.