

THIS DRAWING IS UNPUBLISHED. RELEASED FOR PUBLICATION
 © COPYRIGHT 2014 Tyco Electronics Japan G.K. ALL RIGHTS RESERVED.

LOC	DIST	REVISIONS					
J	ZDI	P	LTR	DESCRIPTION	DATE	DWN	APVD
		C		REVISED	30MAR2015	K.R	N.Y

注記





① 材料：ハウジング：ガラス入り熱可塑性ポリエステル樹脂（94V-0），色：黒

~~② ハウジング全面にテフロン塗装のこと~~

NOTES


① MATERIAL:HOUSING:GLASS FILED THERMO PLASTIC ,POLYESTER(94V-0),COLOR:BLACK

~~② TO COAT ALL SURFACE OF HOUSING WITH TEFLON~~

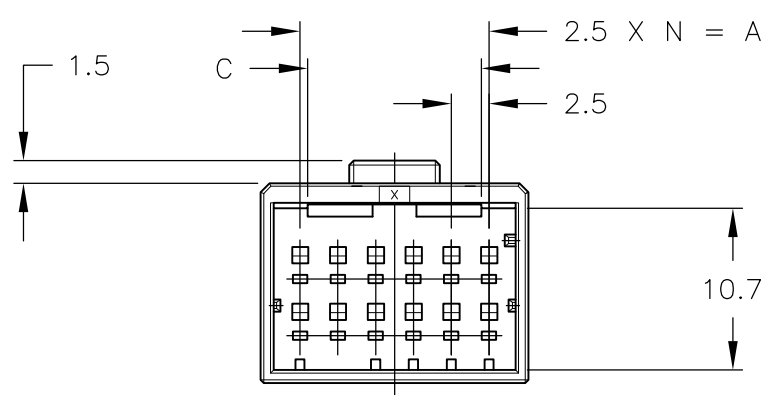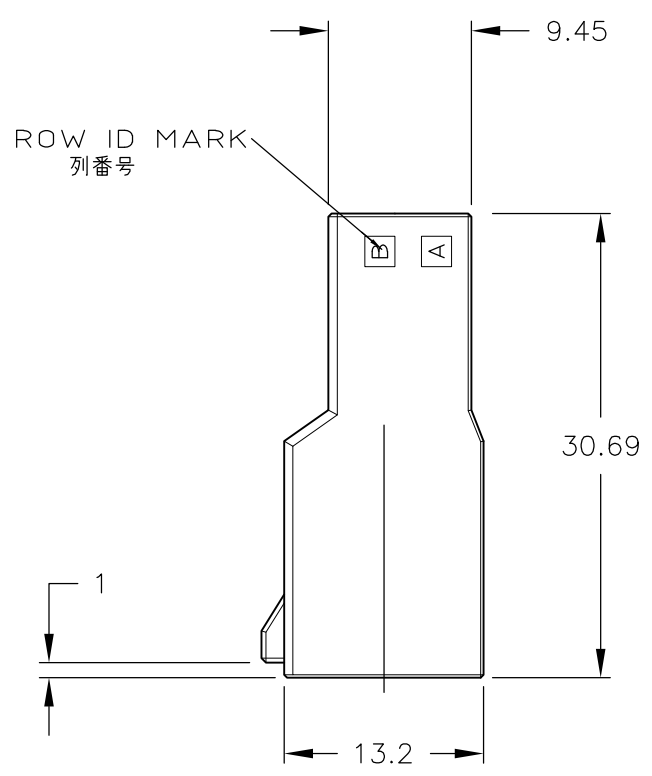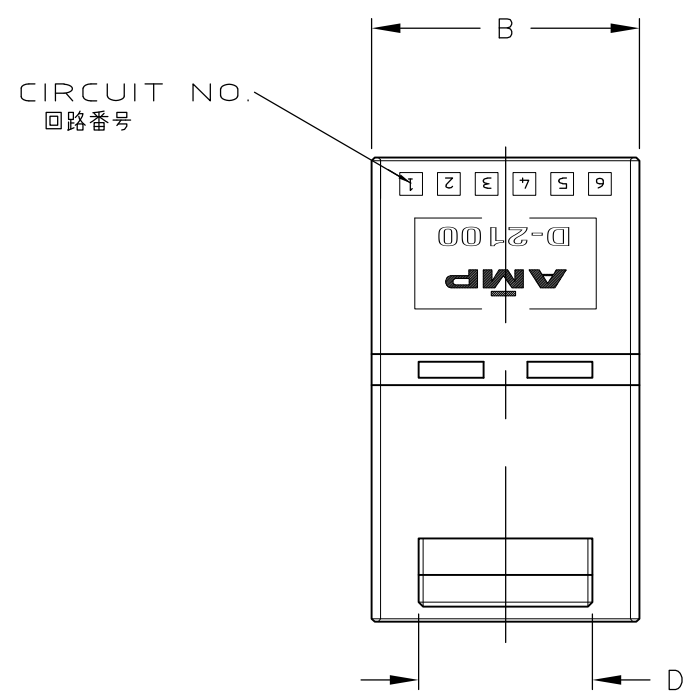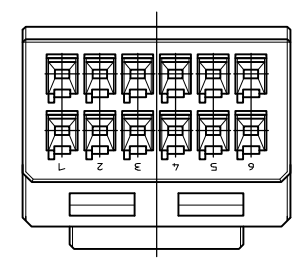

TOLERANCES UNLESS OTHERWISE SPECIFIED:
一般公差

10	mm	±0.3
30	mm	>10 : ±0.35
100	mm	>30 : ±0.4
ANGLE		±3°

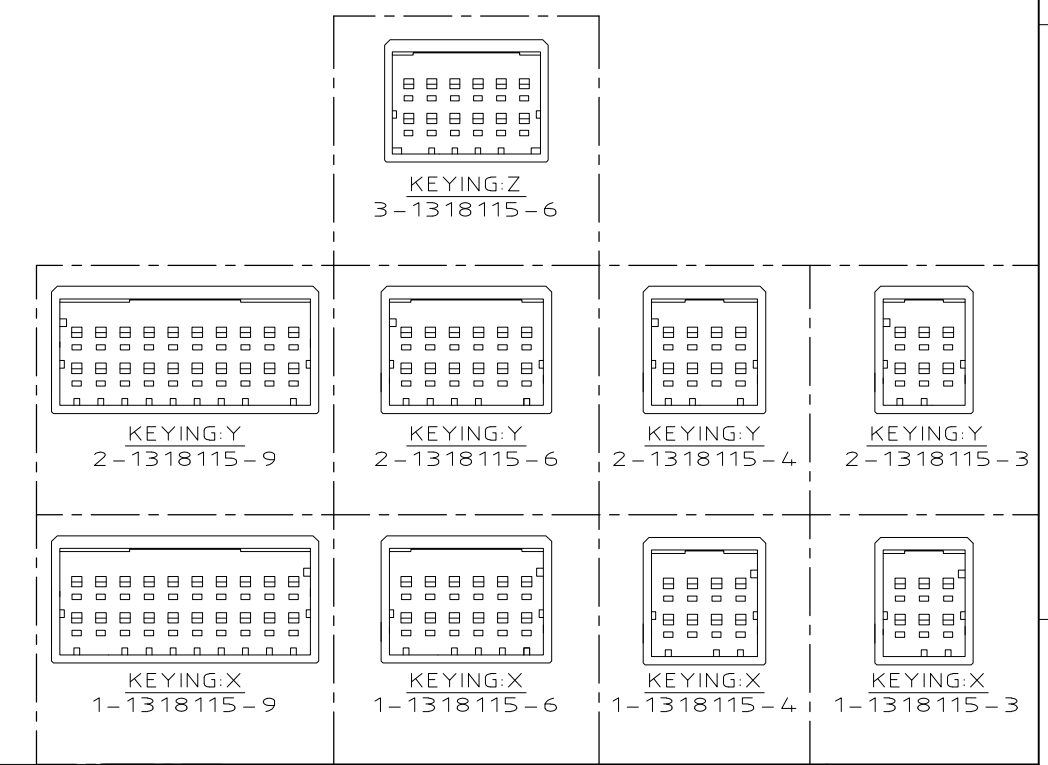

OBSOLETE	△	22.5	27.7	11.5	11.5	9	20	5-1318115-9	
	-	22.5	27.7	11.5	11.5	9	20	2-1318115-9	
	-	22.5	27.7	11.5	11.5	9	20	1-1318115-9	
OBSOLETE	△	12.5	17.7	11.5	11.5	5	12	5-1318115-6	
	-	12.5	17.7	11.5	11.5	5	12	3-1318115-6	
	-	12.5	17.7	11.5	11.5	5	12	2-1318115-6	
OBSOLETE	△	7.5	12.7	4	4	3	8	5-1318115-4	
	-	7.5	12.7	4	4	3	8	2-1318115-4	
	-	7.5	12.7	4	4	3	8	1-1318115-4	
OBSOLETE	△	5	10.2	4	4	2	6	5-1318115-3	
	-	5	10.2	4	4	2	6	2-1318115-3	
	-	5	10.2	4	4	2	6	1-1318115-3	
		FINISH	A	B	C	D	N	POS	P/N

THIS DRAWING IS A CONTROLLED DOCUMENT.

DIMENSIONS: mm	TOLERANCES UNLESS OTHERWISE SPECIFIED:	DWN K.IKEDA 7/DEC/'98	 TE Connectivity
	0 PLC ±- 1 PLC ±- 2 PLC ±- 3 PLC ±- 4 PLC ±- ANGLES ±-	CHK N.MATSUBARA 7/DEC/'98	
		APVD I.HASEGAWA 7/DEC/'98	
		PRODUCT SPEC	
MATERIAL	FINISH	108-5619	NAME
		114-5258	2列タブハウジングフリーハンギングタイプ
		CUSTOMER DRAWING	DOUBLE ROW TAB (FREE HANGING)
			DYNAMIC D2100D
			SIZE
			CAGE CODE
			DRAWING NO
			RESTRICTED TO
			A300779
			C-1318115
			SCALE
			2:1
			SHEET
			1 OF 1
			REV
			C



Компания «ЭлектроПласт» предлагает заключение долгосрочных отношений при поставках импортных электронных компонентов на взаимовыгодных условиях!

Наши преимущества:

- Оперативные поставки широкого спектра электронных компонентов отечественного и импортного производства напрямую от производителей и с крупнейших мировых складов;
- Поставка более 17-ти миллионов наименований электронных компонентов;
- Поставка сложных, дефицитных, либо снятых с производства позиций;
- Оперативные сроки поставки под заказ (от 5 рабочих дней);
- Экспресс доставка в любую точку России;
- Техническая поддержка проекта, помощь в подборе аналогов, поставка прототипов;
- Система менеджмента качества сертифицирована по Международному стандарту ISO 9001;
- Лицензия ФСБ на осуществление работ с использованием сведений, составляющих государственную тайну;
- Поставка специализированных компонентов (Xilinx, Altera, Analog Devices, Intersil, Interpoint, Microsemi, Aeroflex, Peregrine, Syfer, Eurofarad, Texas Instrument, Miteq, Cobham, E2V, MA-COM, Hittite, Mini-Circuits, General Dynamics и др.);

Помимо этого, одним из направлений компании «ЭлектроПласт» является направление «Источники питания». Мы предлагаем Вам помощь Конструкторского отдела:

- Подбор оптимального решения, техническое обоснование при выборе компонента;
- Подбор аналогов;
- Консультации по применению компонента;
- Поставка образцов и прототипов;
- Техническая поддержка проекта;
- Защита от снятия компонента с производства.



Как с нами связаться

Телефон: 8 (812) 309 58 32 (многоканальный)

Факс: 8 (812) 320-02-42

Электронная почта: org@eplast1.ru

Адрес: 198099, г. Санкт-Петербург, ул. Калинина, дом 2, корпус 4, литера А.