DO NOT SCALE PRINT

REV.

DWG. NO. 1-1437507-0

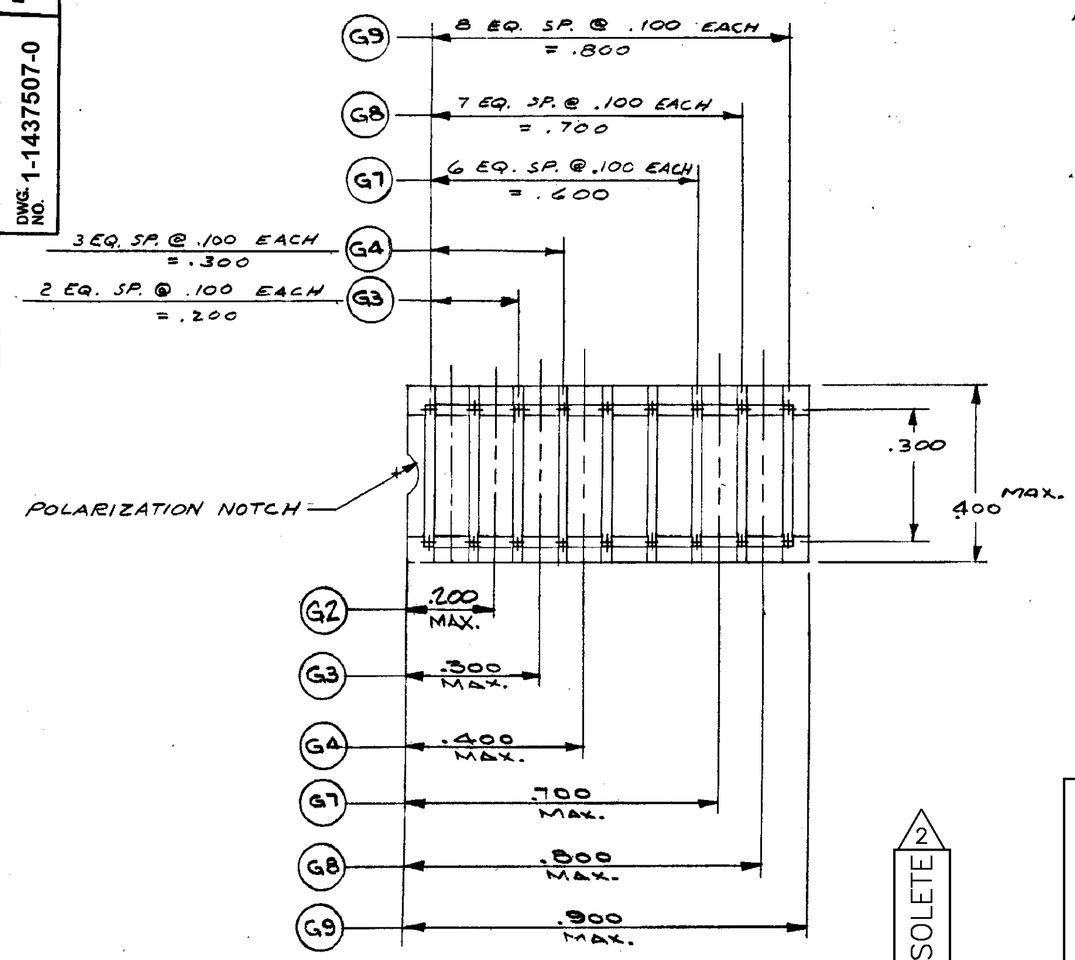

NOTES:

1. MATERIAL AND FINISH:
   INSULATOR ——— THERMOPLASTIC POLYESTER UL RATED 94V-0; COLOR-BLACK
   (G) CONTACT ——— PHOSPHOR BRONZE, GOLD OVER NICKEL PLATE
   (GT) CONTACT ——— PHOSPHOR BRONZE, TIN PLATE.

2. OBSOLETE PARTS: OBSOLETE CIS STREAMLINING PER D.RENAUD/D.SINISI

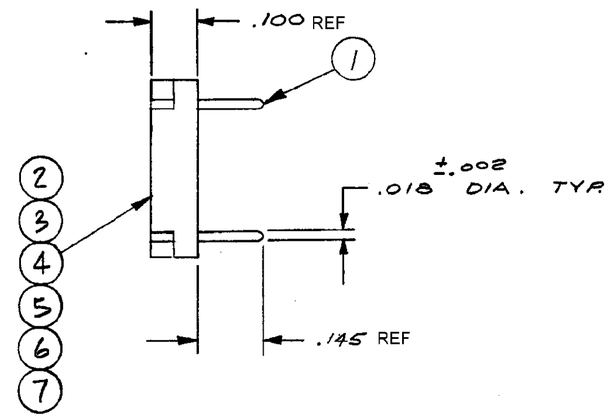

	N/A	~~1-1437507-2~~ OBSOLETE 2	1-1437507-1	N/A	~~3-1437506-2~~ SUP BY 2-1437507-1	2-1437507-0	~~1-1437507-8~~ OBSOLETE 2	1-1437507-6	~~1-1437507-4~~ OBSOLETE	1-1437507-0	2-1437507-1	1-1437507-9	1-1437507-7	1-1437507-5	1-1437507-3	—	PART NO.S	
	9	8	7														SHORTING PIN	1
				2	9	8	7	4	3								SHORTING PIN	1
				1						1							INSULATOR	7
	1				1						1						INSULATOR	6
		1				1						1					INSULATOR	5
			1				1						1				INSULATOR	4
								1						1			INSULATOR	3
									1						1		INSULATOR	2
										2	9	8	7	4	3		SHORTING PIN	1
	G25	G24	G23	G2T	G9T	G8T	G7T	G4T	G3T	G2	G9	G8	G7	G4	G3		DESCRIPTION	ITEM NO.
	QUANTITY									QUANTITY								

LTR	REVISION RECORD	DR	CHK	DATE
A1	REVISED PER ECO-11-005140	RK	HMR	21MAR11

UNLESS OTHERWISE SPECIFIED DIMENSIONS ARE IN INCHES
TOLERANCES ON
FRACTIONS DECIMALS ANGLES
REF

MATERIAL: —

FINISH: —

ORIGINAL DATE OF DRAWING: 4-4-73

DRAWN: RJS — DATE: 4-4-74

CHECKED: R.J.H. — DATE: 4-5-74

APPROVED: R.J.H. — DATE: 4-5-74

CODE IDENT. NO. 91506 — DWG. SIZE C

NEXT ASSY.

TE Connectivity

TITLE: PROGRAMMING PLUG

DWG. NO. 1-1437507-0 — REV. A1

SCALE: 4X1 — SHEET 1 OF 1

CUSTOMER DWG.

Компания «ЭлектроПласт» предлагает заключение долгосрочных отношений при поставках импортных электронных компонентов на взаимовыгодных условиях!

Наши преимущества:

- Оперативные поставки широкого спектра электронных компонентов отечественного и импортного производства напрямую от производителей и с крупнейших мировых складов;
- Поставка более 17-ти миллионов наименований электронных компонентов;
- Поставка сложных, дефицитных, либо снятых с производства позиций;
- Оперативные сроки поставки под заказ (от 5 рабочих дней);
- Экспресс доставка в любую точку России;
- Техническая поддержка проекта, помощь в подборе аналогов, поставка прототипов;
- Система менеджмента качества сертифицирована по Международному стандарту ISO 9001;
- Лицензия ФСБ на осуществление работ с использованием сведений, составляющих государственную тайну;
- Поставка специализированных компонентов (Xilinx, Altera, Analog Devices, Intersil, Interpoint, Microsemi, Aeroflex, Peregrine, Syfer, Eurofarad, Texas Instrument, Miteq, Cobham, E2V, MA-COM, Hittite, Mini-Circuits,General Dynamics и др.);

Помимо этого, одним из направлений компании «ЭлектроПласт» является направление «Источники питания». Мы предлагаем Вам помощь Конструкторского отдела:

- Подбор оптимального решения, техническое обоснование при выборе компонента;
- Подбор аналогов;
- Консультации по применению компонента;
- Поставка образцов и прототипов;
- Техническая поддержка проекта;
- Защита от снятия компонента с производства.

Как с нами связаться

Телефон: 8 (812) 309 58 32 (многоканальный)
Факс: 8 (812) 320-02-42
Электронная почта: org@eplast1.ru
Адрес: 198099, г. Санкт-Петербург, ул. Калинина, дом 2, корпус 4, литера А.