

4

3

2

1

THIS DRAWING IS UNPUBLISHED.

RELEASED FOR PUBLICATION

,1998

© COPYRIGHT 1998

BY AMP INCORPORATED. ALL RIGHTS RESERVED.

LOC

DIST

REVISIONS

変更

P	LTR	DESCRIPTION	ECN	DATE	DWN	APVD
	A	REVISED	FJ00-1080-00	21/SEP '00	Y.K	S.M
	A1	ADD P/N.	FJ00-1259-00	11/OCT '00	D.M	S.M
	A2	OBSOLETE P/N.	ECR-08-006764	14/MAR 2008	Y.Y	D.M

注記

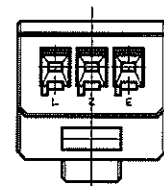
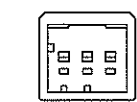
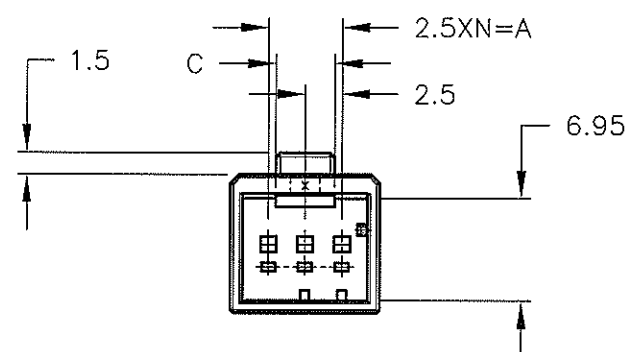
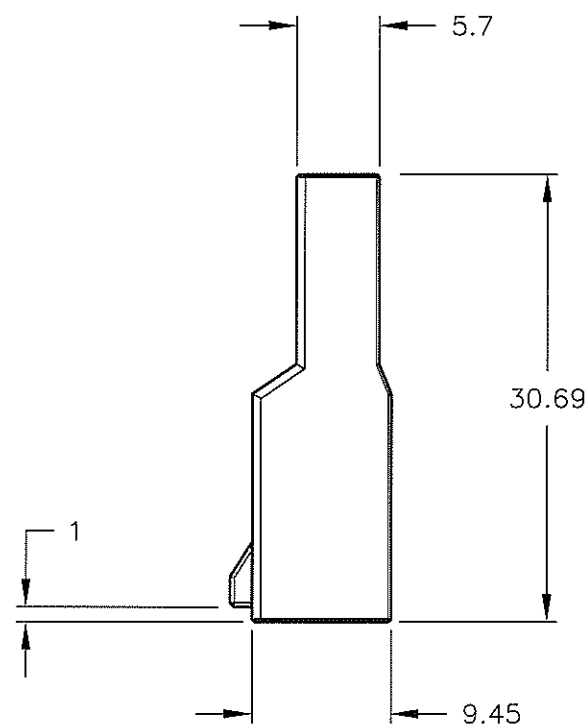
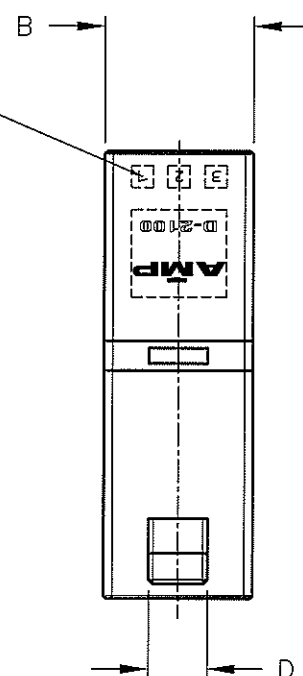
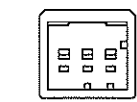
△1 材料:ハウジング:ガラス入り熱可塑性ポリエステル樹脂(94V-0),色:黒

~~△2 ハウジング全面にテフロン塗装のこと~~

NOTES

△1 MATERIAL:HOUSING:GLASS FILED THERMO PLASTIC
,POLYESTER(94V-0),COLOR:BLACK

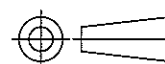
~~△2 TO COAT ALL SURFACE OF HOUSING WITH TEFLON~~

CIRCUIT NO.
回路番号KEYING:Y
2-1318117-3KEYING:X
1-1318117-3

OBSOLETE	△	5	10.2	4	4	2	3	5-1318117-3
		5	10.2	4	4	2	3	2-1318117-3
		5	10.2	4	4	2	3	1-1318117-3
FINISH		A	B	C	D	N	POS	P/N

THIS DRAWING IS A CONTROLLED DOCUMENT FOR AMP INCORPORATED.
IT IS SUBJECT TO CHANGE AND THE CONTROLLING ENGINEERING
ORGANIZATION SHOULD BE CONTACTED FOR THE LATEST REVISION.

DIMENSIONS:

単位 単位
mmTOLERANCES UNLESS
OTHERWISE SPECIFIED

一般公差
10% : ±0.3
30% : ±0.35
10% : ±0.4
ANGLE : ±3°

MATERIAL



FINISH



DWN K.IKEDA 7/DEC/98

CHK N.MATSUBARA 7/DEC/98

APVD I.HASEGAWA 7/DEC/98

PRODUCT SPEC

108-5619

APPLICATION SPEC

114-5258

WEIGHT

T1

CUSTOMER DRAWING

Tyco Electronics

Tyco Electronics Corporation
Kawasaki, Japan

NAME

名称

1列タブハウジング

フリーハンギングタイプ

SINGLE ROW TAB HSG (FREE HANGING)

<DYNAMIC D-2100D>

SIZE

A3

CAGE CODE

00779

DRAWING NO

C-1318117

RESTRICTED TO

-

SCALE

2-1

SHEET

1

OF

1

REV

A2

顧客用図面



Компания «ЭлектроПласт» предлагает заключение долгосрочных отношений при поставках импортных электронных компонентов на взаимовыгодных условиях!

Наши преимущества:

- Оперативные поставки широкого спектра электронных компонентов отечественного и импортного производства напрямую от производителей и с крупнейших мировых складов;
- Поставка более 17-ти миллионов наименований электронных компонентов;
- Поставка сложных, дефицитных, либо снятых с производства позиций;
- Оперативные сроки поставки под заказ (от 5 рабочих дней);
- Экспресс доставка в любую точку России;
- Техническая поддержка проекта, помощь в подборе аналогов, поставка прототипов;
- Система менеджмента качества сертифицирована по Международному стандарту ISO 9001;
- Лицензия ФСБ на осуществление работ с использованием сведений, составляющих государственную тайну;
- Поставка специализированных компонентов (Xilinx, Altera, Analog Devices, Intersil, Interpoint, Microsemi, Aeroflex, Peregrine, Syfer, Eurofarad, Texas Instrument, Miteq, Cobham, E2V, MA-COM, Hittite, Mini-Circuits, General Dynamics и др.);

Помимо этого, одним из направлений компании «ЭлектроПласт» является направление «Источники питания». Мы предлагаем Вам помощь Конструкторского отдела:

- Подбор оптимального решения, техническое обоснование при выборе компонента;
- Подбор аналогов;
- Консультации по применению компонента;
- Поставка образцов и прототипов;
- Техническая поддержка проекта;
- Защита от снятия компонента с производства.



Как с нами связаться

Телефон: 8 (812) 309 58 32 (многоканальный)

Факс: 8 (812) 320-02-42

Электронная почта: org@eplast1.ru

Адрес: 198099, г. Санкт-Петербург, ул. Калинина, дом 2, корпус 4, литера А.