



REVISIONS					
P	LTR	DESCRIPTION	DATE	DWN	APVD
	A3	REVISED PER ECR-16-011494	30MAY2017	NK	CX

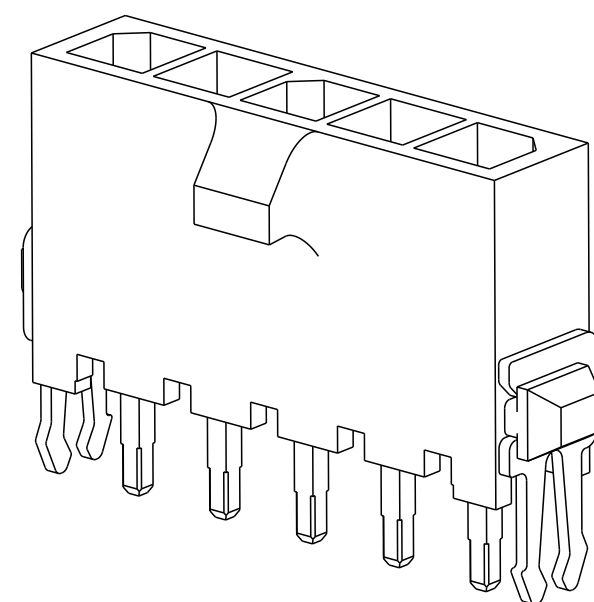

		33.00	37.43	33.00	40.14	12	3-1445094-2
		30.00	34.43	30.00	37.14	11	3-1445094-1
		27.00	31.43	27.00	34.14	10	3-1445094-0
		24.00	28.43	24.00	31.14	9	2-1445094-9
		21.00	25.43	21.00	28.14	8	2-1445094-8
		18.00	22.43	18.00	25.14	7	2-1445094-7
		15.00	19.43	15.00	22.14	6	2-1445094-6
		12.00	16.43	12.00	19.14	5	2-1445094-5
		9.00	13.43	9.00	16.14	4	2-1445094-4
		6.00	10.43	6.00	13.14	3	2-1445094-3
		3.00	7.43	3.00	10.14	2	2-1445094-2
	SUPERCEDED BY 3-1445094-2		33.00	37.43	33.00	40.14	12
SUPERCEDED BY 3-1445094-1		30.00	34.43	30.00	37.14	11	~~3-1445094-1~~
SUPERCEDED BY 3-1445094-0		27.00	31.43	27.00	34.14	10	~~3-1445094-0~~
SUPERCEDED BY 2-1445094-9		24.00	28.43	24.00	31.14	9	~~2-1445094-9~~
SUPERCEDED BY 2-1445094-8		21.00	25.43	21.00	28.14	8	~~2-1445094-8~~
SUPERCEDED BY 2-1445094-7		18.00	22.43	18.00	25.14	7	~~2-1445094-7~~
SUPERCEDED BY 2-1445094-6		15.00	19.43	15.00	22.14	6	~~2-1445094-6~~
SUPERCEDED BY 2-1445094-5		12.00	16.43	12.00	19.14	5	~~2-1445094-5~~
SUPERCEDED BY 2-1445094-4		9.00	13.43	9.00	16.14	4	~~2-1445094-4~~
SUPERCEDED BY 2-1445094-3		6.00	10.43	6.00	13.14	3	~~2-1445094-3~~
SUPERCEDED BY 2-1445094-2		3.00	7.43	3.00	10.14	2	~~2-1445094-2~~
	FINISH	DIM Z	DIM V	DIM T	DIM W	NO. OF POSN	PART NUMBER

THIS DRAWING IS A CONTROLLED DOCUMENT.		DWN J. ROOT 10 OCT 2000		 TE Connectivity	
DIMENSIONS: mm		CHK K. WHITAKER 17-APR-2001 APVD C. JONES 17-APR-2001			
TOLERANCES UNLESS OTHERWISE SPECIFIED: 0 PLC ± 1 PLC ± 2 PLC ±0.20 3 PLC ± 4 PLC ± ANGLES ±		PRODUCT SPEC - APPLICATION SPEC - WEIGHT -		NAME VERTICAL THRU HOLE HEADER ASSY, 0.76 MIC GOLD CONTACTS, W/THRU HOLE HOLDDOWNS, SGL ROW. MICRO MATE-N-LOK™	
MATERIAL 		FINISH SEE TABLE		SIZE A2	
				CAGE CODE 00779	
				DRAWING NO C=1445094	
				RESTRICTED TO -	
		CUSTOMER DRAWING		SCALE 5:1 SHEET 1 OF 1 REV A3	

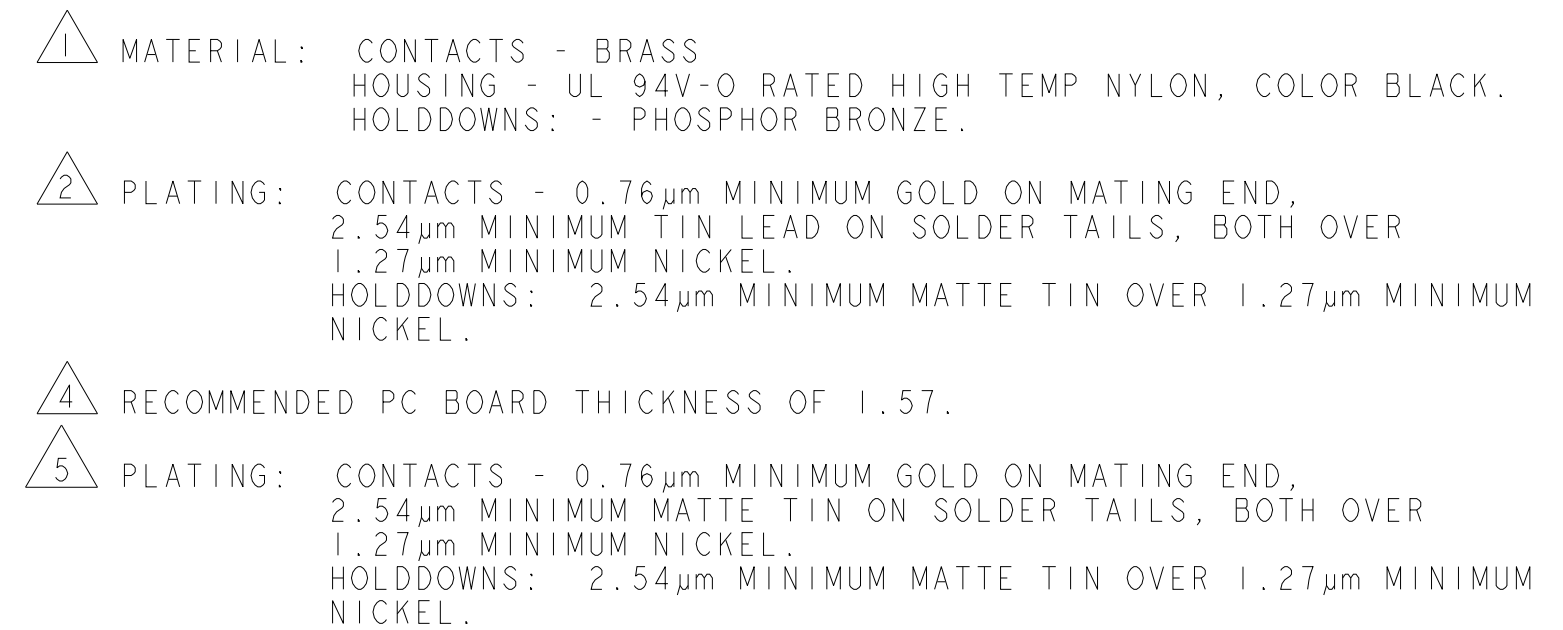

Компания «ЭлектроПласт» предлагает заключение долгосрочных отношений при поставках импортных электронных компонентов на взаимовыгодных условиях!

Наши преимущества:

- Оперативные поставки широкого спектра электронных компонентов отечественного и импортного производства напрямую от производителей и с крупнейших мировых складов;
- Поставка более 17-ти миллионов наименований электронных компонентов;
- Поставка сложных, дефицитных, либо снятых с производства позиций;
- Оперативные сроки поставки под заказ (от 5 рабочих дней);
- Экспресс доставка в любую точку России;
- Техническая поддержка проекта, помощь в подборе аналогов, поставка прототипов;
- Система менеджмента качества сертифицирована по Международному стандарту ISO 9001;
- Лицензия ФСБ на осуществление работ с использованием сведений, составляющих государственную тайну;
- Поставка специализированных компонентов (Xilinx, Altera, Analog Devices, Intersil, Interpoint, Microsemi, Aeroflex, Peregrine, Syfer, Eurofarad, Texas Instrument, Miteq, Cobham, E2V, MA-COM, Hittite, Mini-Circuits, General Dynamics и др.);

Помимо этого, одним из направлений компании «ЭлектроПласт» является направление «Источники питания». Мы предлагаем Вам помощь Конструкторского отдела:

- Подбор оптимального решения, техническое обоснование при выборе компонента;
- Подбор аналогов;
- Консультации по применению компонента;
- Поставка образцов и прототипов;
- Техническая поддержка проекта;
- Защита от снятия компонента с производства.



Как с нами связаться

Телефон: 8 (812) 309 58 32 (многоканальный)

Факс: 8 (812) 320-02-42

Электронная почта: org@eplast1.ru

Адрес: 198099, г. Санкт-Петербург, ул. Калинина, дом 2, корпус 4, литера А.