THIS DRAWING IS UNPUBLISHED. RELEASED FOR PUBLICATION -,- .
© COPYRIGHT - By - ALL RIGHTS RESERVED.

LOC	DIST
FT	0

REVISIONS

P	LTR	DESCRIPTION	DATE	DWN	APVD
	B1	OBSOLESENCE OF P/N 1- - 5 TO 2 - -8	17MAR2015	PS	PS

MATERIAL:
HOUSING: THERMOPLASTIC PA, UL94V-0, BLACK.
TERMINALS: BRIGHT TIN PLATED, COPPER ALLOY.
SCREWS: 6-32, STEEL, ZINC PLATED, CLEAR CHROMATE.

ELECTRICAL:
UL CLASS C: 20A, 150V.
UL CLASS D: 10A, 300V.
CSA TYPE B: 20A, 300V.
CSA TYPE C: 20A, 300V.
CSA TYPE D: 10A, 300V.
CSA TYPE E: 20A, 300V.
WIRE RANGE: 12-22 AWG

MECHANICAL:
OPERATING TEMP.: -40°C TO +105°C
RECOMMENDED TIGHTENING TORQUE: 7 IN-LBS.

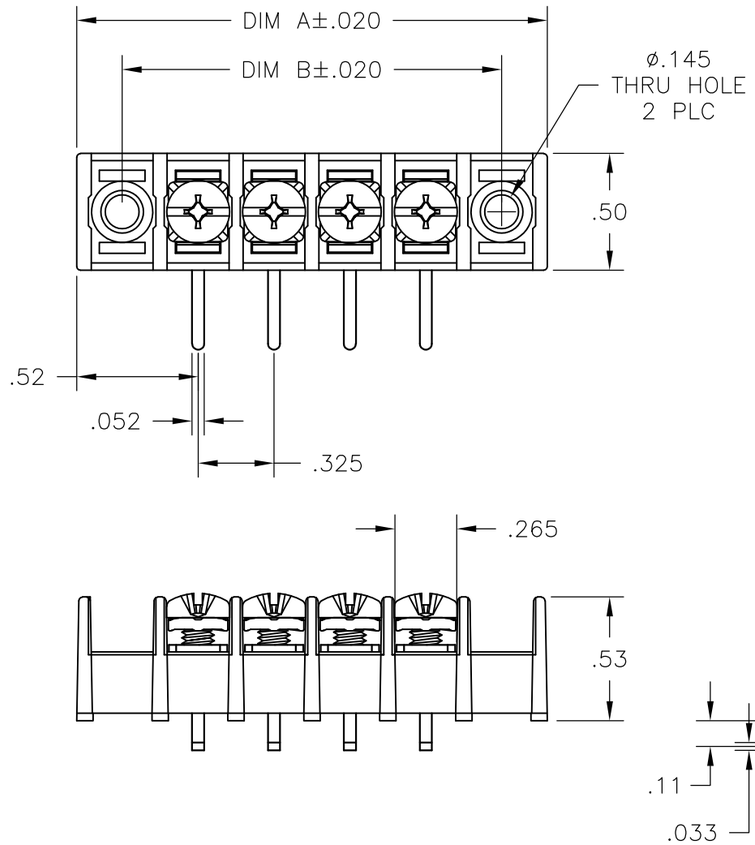

DIM B	DIM A	NO OF POS	CATALOG NUMBER	PART NO.
~~9.425~~	~~9.815~~	~~28~~	~~4DB-R208-28~~	~~2-1546463-8~~
~~9.100~~	~~9.490~~	~~27~~	~~4DB-R208-27~~	~~2-1546463-7~~
~~8.775~~	~~9.165~~	~~26~~	~~4DB-R208-26~~	~~2-1546463-6~~
~~8.450~~	~~8.840~~	~~25~~	~~4DB-R208-25~~	~~2-1546463-5~~
~~8.125~~	~~8.515~~	~~24~~	~~4DB-R208-24~~	~~2-1546463-4~~
~~7.800~~	~~8.190~~	~~23~~	~~4DB-R208-23~~	~~2-1546463-3~~
~~7.475~~	~~7.865~~	~~22~~	~~4DB-R208-22~~	~~2-1546463-2~~
~~7.150~~	~~7.540~~	~~21~~	~~4DB-R208-21~~	~~2-1546463-1~~
~~6.825~~	~~7.215~~	~~20~~	~~4DB-R208-20~~	~~2-1546463-0~~
~~6.500~~	~~6.890~~	~~19~~	~~4DB-R208-19~~	~~1-1546463-9~~
~~6.175~~	~~6.565~~	~~18~~	~~4DB-R208-18~~	~~1-1546463-8~~
~~5.850~~	~~6.240~~	~~17~~	~~4DB-R208-17~~	~~1-1546463-7~~
~~5.525~~	~~5.915~~	~~16~~	~~4DB-R208-16~~	~~1-1546463-6~~
~~5.200~~	~~5.590~~	~~15~~	~~4DB-R208-15~~	~~1-1546463-5~~
4.875	5.265	14	4DB-R208-14	1-1546463-4
4.550	4.940	13	4DB-R208-13	1-1546463-3
4.225	4.615	12	4DB-R208-12	1-1546463-2
3.900	4.290	11	4DB-R208-11	1-1546463-1
3.575	3.965	10	4DB-R208-10	1-1546463-0
3.250	3.640	9	4DB-R208-09	1546463-9
2.925	3.315	8	4DB-R208-08	1546463-8
2.600	2.990	7	4DB-R208-07	1546463-7
2.275	2.665	6	4DB-R208-06	8-1437667-1
1.950	2.340	5	4DB-R208-05	1546463-5
1.625	2.015	4	4DB-R208-04	1546463-4
1.300	1.690	3	4DB-R208-03	1546463-3
.975	1.365	2	4DB-R208-02	1546463-2

OBSOLETE

THIS DRAWING IS A CONTROLLED DOCUMENT.

DIMENSIONS: INCHES

TOLERANCES UNLESS OTHERWISE SPECIFIED:
0 PLC ± -
1 PLC ± -
2 PLC ± .01
3 PLC ± .005
4 PLC ± -
ANGLES ± 2°

MATERIAL: SEE NOTES
FINISH: -

DWN S SCHLEGEL 9/19/06
CHK S YODER 9/19/06
APVD S YODER 9/19/06
PRODUCT SPEC —
APPLICATION SPEC —
WEIGHT —

TE Connectivity

NAME: 4DB SERIES R208 STYLE —

SIZE	CAGE CODE	DRAWING NO	RESTRICTED TO
A3	-	C-8-1437667-1	—

CUSTOMER DRAWING | SCALE NTS | SHEET 1 OF 1 | REV B1

Компания «ЭлектроПласт» предлагает заключение долгосрочных отношений при поставках импортных электронных компонентов на взаимовыгодных условиях!

Наши преимущества:

- Оперативные поставки широкого спектра электронных компонентов отечественного и импортного производства напрямую от производителей и с крупнейших мировых складов;
- Поставка более 17-ти миллионов наименований электронных компонентов;
- Поставка сложных, дефицитных, либо снятых с производства позиций;
- Оперативные сроки поставки под заказ (от 5 рабочих дней);
- Экспресс доставка в любую точку России;
- Техническая поддержка проекта, помощь в подборе аналогов, поставка прототипов;
- Система менеджмента качества сертифицирована по Международному стандарту ISO 9001;
- Лицензия ФСБ на осуществление работ с использованием сведений, составляющих государственную тайну;
- Поставка специализированных компонентов (Xilinx, Altera, Analog Devices, Intersil, Interpoint, Microsemi, Aeroflex, Peregrine, Syfer, Eurofarad, Texas Instrument, Miteq, Cobham, E2V, MA-COM, Hittite, Mini-Circuits,General Dynamics и др.);

Помимо этого, одним из направлений компании «ЭлектроПласт» является направление «Источники питания». Мы предлагаем Вам помощь Конструкторского отдела:

- Подбор оптимального решения, техническое обоснование при выборе компонента;
- Подбор аналогов;
- Консультации по применению компонента;
- Поставка образцов и прототипов;
- Техническая поддержка проекта;
- Защита от снятия компонента с производства.

Как с нами связаться

Телефон: 8 (812) 309 58 32 (многоканальный)
Факс: 8 (812) 320-02-42
Электронная почта: org@eplast1.ru
Адрес: 198099, г. Санкт-Петербург, ул. Калинина, дом 2, корпус 4, литера А.